



GAMBAR EXISTING

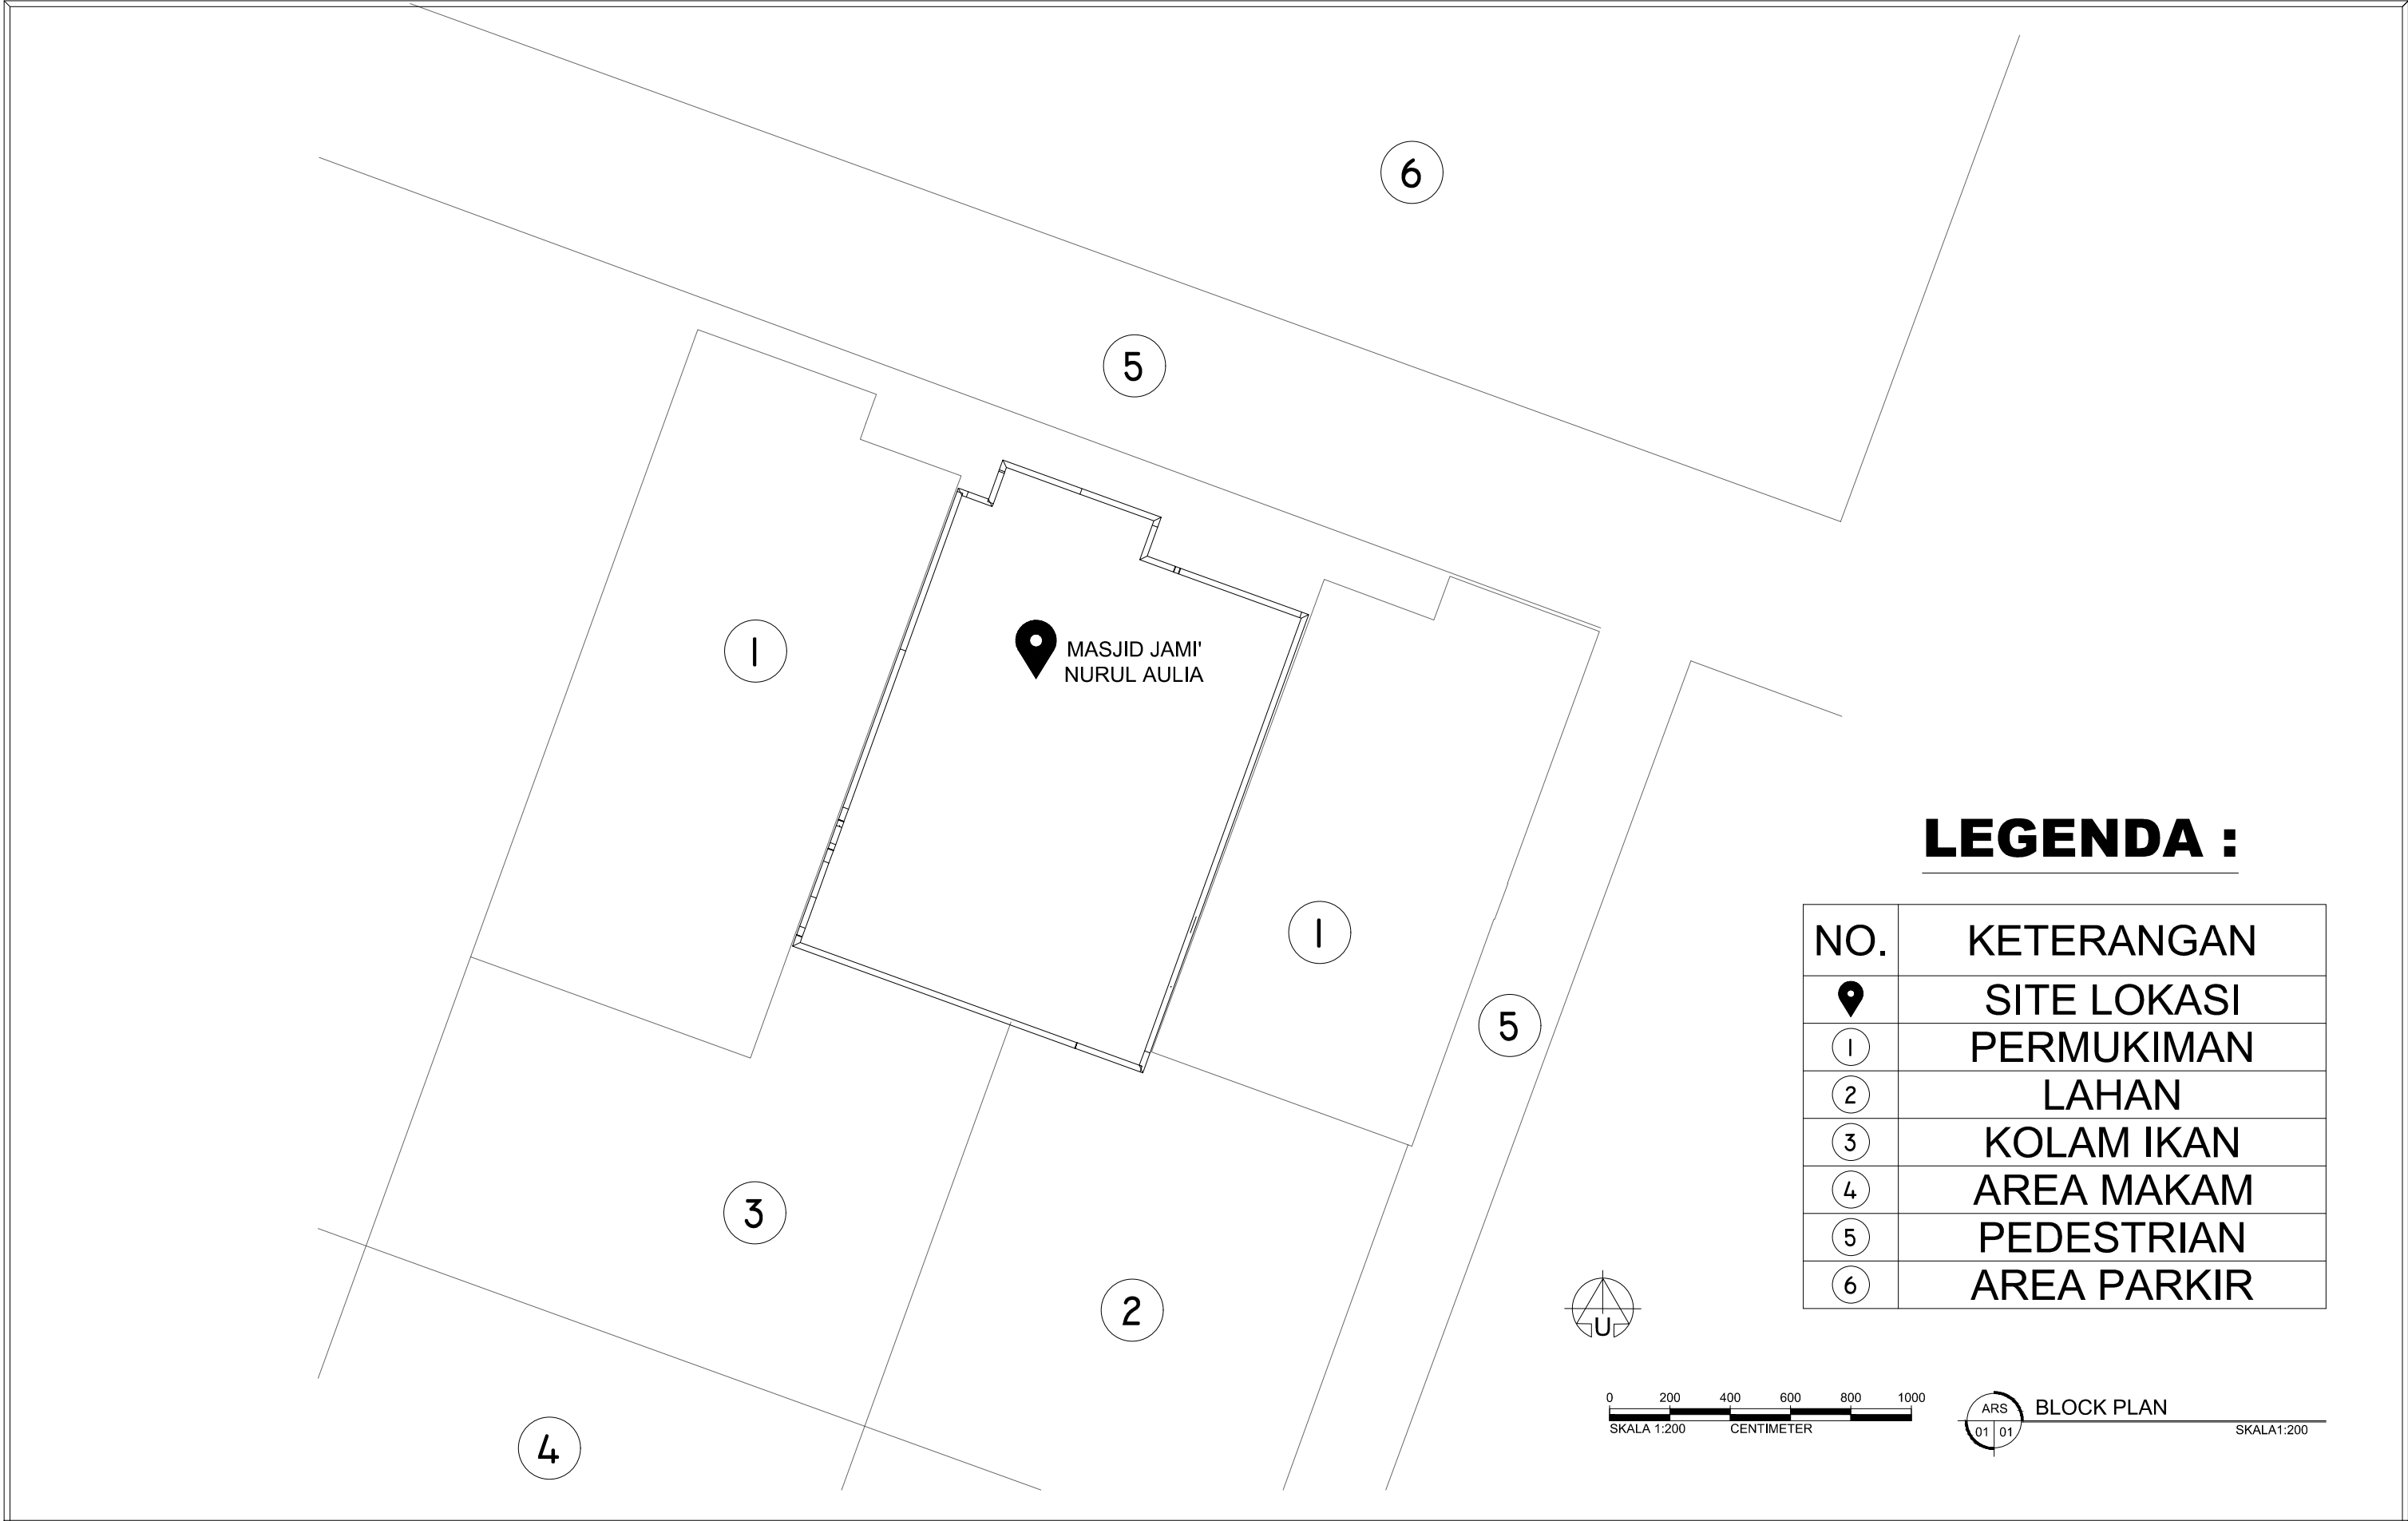

LEGENDA :

NO.	KETERANGAN
	SITE LOKASI
①	PERMUKIMAN
②	LAHAN
③	KOLAM IKAN
④	AREA MAKAM
⑤	PEDESTRIAN
⑥	AREA PARKIR

	UNIVERSITAS WINAYAMUKTI FAKULTAS TEKNIK PERENCANAAN DAN ARSITEKTUR PROGRAM STUDI ARSITEKTUR Jalan Pahlawan No.69 Bandung Telp. (022) 2502247 - 20451795 Website : http://teknik.unwim.ac.id FB:FP FTPA IG:FP FTPA			ALAMAT PROYEK : JL. SUKARASA, CITEUREUP, KEC. CIMAHI UTARA, KOTA CIMAHI, JAWA BARAT			PEMILIK : YAYASAN NURUL AULIA	DOSEN : SIGIT WISNUADJI, S.T., M.Sc. RISMA VIANARA, S.T., M.T. DIAN KUSBANDIAH, S.T., M.T.		MAHASISWA : MUHAMMAD SAABIQ AL HAMDANI MOCHAMAD RIO FIRMANSYAH		JUDUL PROYEK : MASJID JAMI' NURUL AULIA		JUDUL GAMBAR : 	
---	--	--	--	---	--	--	----------------------------------	---	--	--	--	--	--	--	--

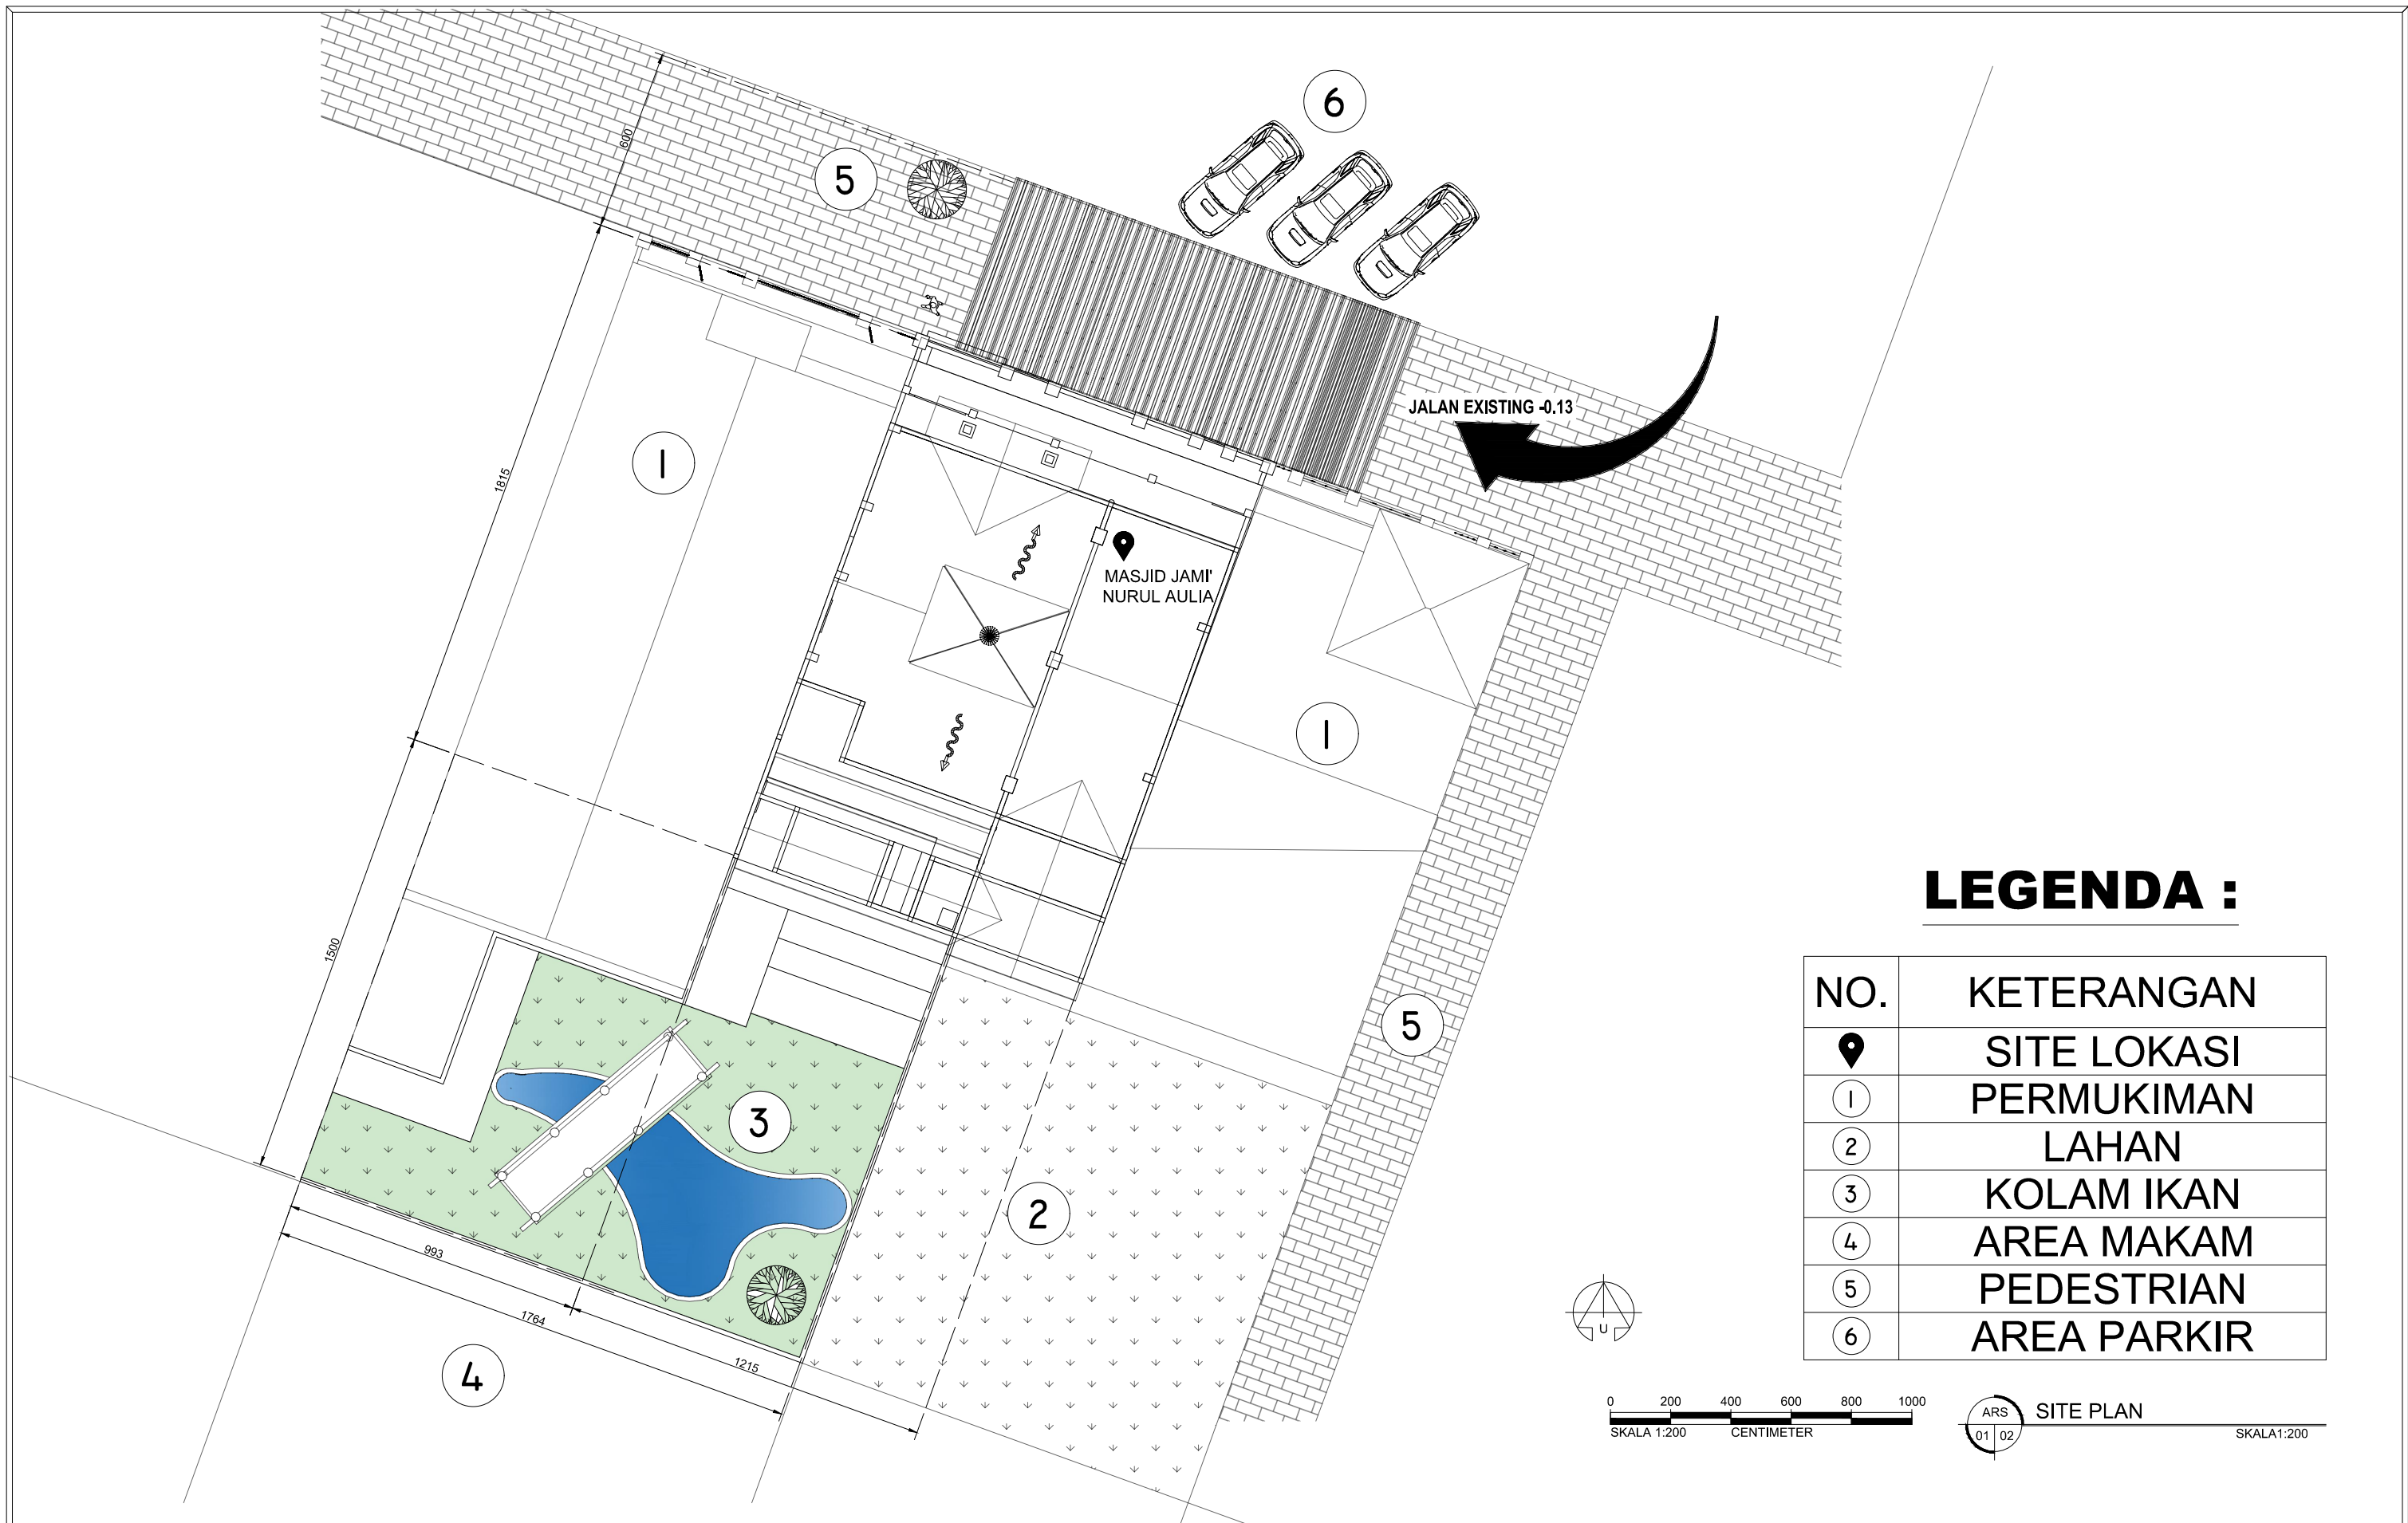

LEGENDA :

NO.	KETERANGAN
📍	SITE LOKASI
①	PERMUKIMAN
②	LAHAN
③	KOLAM IKAN
④	AREA MAKAM
⑤	PEDESTRIAN
⑥	AREA PARKIR



0 200 400 600 800 1000
SKALA 1:200 CENTIMETER

ARS
01 02 SITE PLAN SKALA1:200



UNIVERSITAS WINAYAMUKTI
FAKULTAS TEKNIK PERENCANAAN DAN ARSITEKTUR
PROGRAM STUDI ARSITEKTUR
Jalan Pahlawan No.69 Bandung Telp. (022) 2502247 - 20451795
Website : <http://teknik.unwim.ac.id> | FB:FP FTPA | IG:FP FTPA

ALAMAT PROYEK :
JL. SUKARASA, CITEUREUP, KEC. CIMAHI
UTARA, KOTA CIMAHI, JAWA BARAT

NOMOR : 004/11
KODE POS : 40512
TANGGAL : 08/06/2024

PEMILIK :
YAYASAN NURUL AULIA

PEMBERI TUGAS :
YAYASAN NURUL AULIA

DOSEN :
SIGIT WISNUADJI, S.T., M.Sc.
RISMA VIANARA, S.T., M.T.
DIAN KUSBANDIAH, S.T., M.T.

NIDN :
429017502
403087806
430037604

MAHASISWA :
MUHAMMAD SAABIQ AL HAMDANI
MOCHAMAD RIO FIRMANSYAH

NIM :
4122322120004
4122322120005


JUDUL PROYEK :
MASJID JAMI' NURUL AULIA

TEMA :
RENOVASI & PERLUASAN

JUDUL GAMBAR :

DENAH SITUASI

NOMOR LEMBAR	02
JUMLAH LEMBAR	17
SKALA	1:200

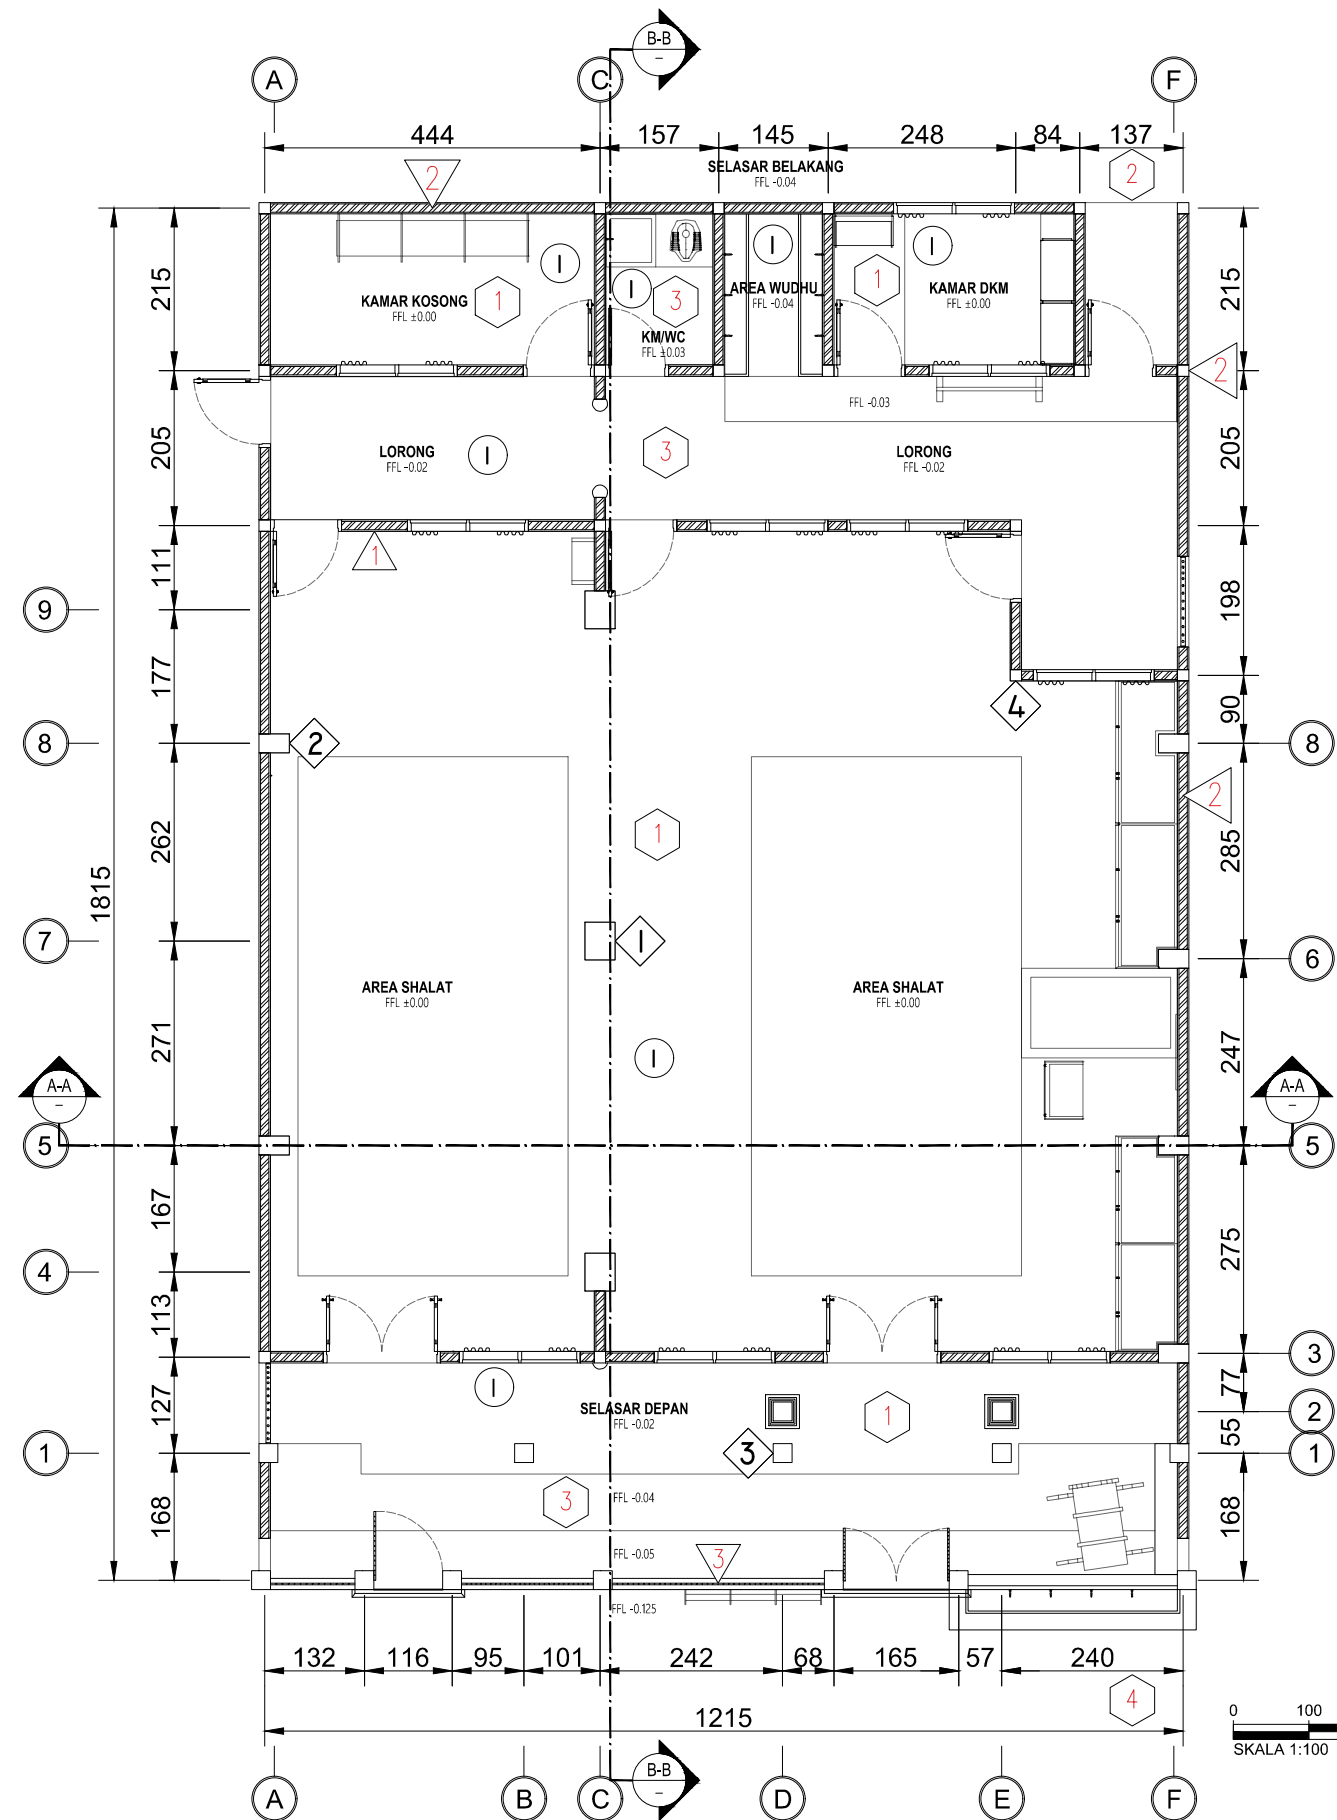

LEGENDA

KOLOM

- 1 KOLOM BETON (KOLOM STRUKTUR), 40 X 50 CM
FIN.ACI + CAT + KERAMIK
- 2 KOLOM BETON (KOLOM STRUKTUR), 40 X 25 CM
FIN.ACI + CAT + KERAMIK
- 3 KOLOM BETON (KOLOM STRUKTUR), 25 X 25 CM
FIN.ACI + CAT
- 4 KOLOM BETON (KOLOM PRAKTIS), 15 X 15 CM
FIN.ACI + CAT

DINDING

- 1 DINDING BATA MERAH
FIN.ACI + CAT + KERAMIK + PLINT
- 2 GLASS BLOCK MOTIF GARIS,
20 X 20 CM
- 3 RAILING/PAGAR PEMBATA
BESI + FIN. CAT

LANTAI

- 1 40 X 40 CM KERAMIK ROMAN
POLISHED, HOMOGENUS TILE
- 2 CONCRETE FLOOR HARDENER
- 3 30 X 30 CM KERAMIK ROMAN
POLISHED, ANTISLIP TILE
- 4 10 X 20 PAVEMENT STONE

PLAFOND

- 1 GYPSUM BOARD 9mm + FINISHING CAT

0 100 200 300 400 500
SKALA 1:100 CENTIMETER

ARS
02 01 DENAH EXISTING
SKALA 1:100



UNIVERSITAS WINAYAMUKTI

FAKULTAS TEKNIK PERENCANAAN DAN ARSITEKTUR
PROGRAM STUDI ARSITEKTUR
Jalan Pahlawan No.69 Bandung Telp. (022) 2502247 - 20451795
Website : <http://teknik.unwim.ac.id> | FB:FP FTPA | IG:FP FTPA

ALAMAT PROYEK :
JL. SUKARASA, CITEUREUP, KEC. CIMAHI
UTARA, KOTA CIMAHI, JAWA BARAT

NOMOR : 004/11
KODE POS : 40512
TANGGAL : 08/06/2024

PEMILIK :
YAYASAN NURUL AULIA

PEMBERI TUGAS :
YAYASAN NURUL AULIA

DOSEN :
SIGIT WIŠNUADJI, S.T., M.Sc.
RISMA VIANARA, S.T., M.T.
DIAN KUSBANDIAH, S.T., M.T.

NIDN : 429017502
403087806
430037604

MAHASISWA :
MUHAMMAD SAABIQ AL HAMDANI
MOCHAMAD RIO FIRMANSYAH

NIM : 4122322120004
4122322120005



JUDUL PROYEK :
MASJID JAMI' NURUL AULIA

TEMA :
RENOVASI & PERLUASAN

JUDUL GAMBAR :

DENAH

NOMOR LEMBAR	03
JUMLAH LEMBAR	17
SKALA	1:100

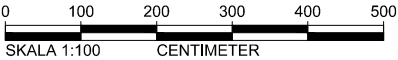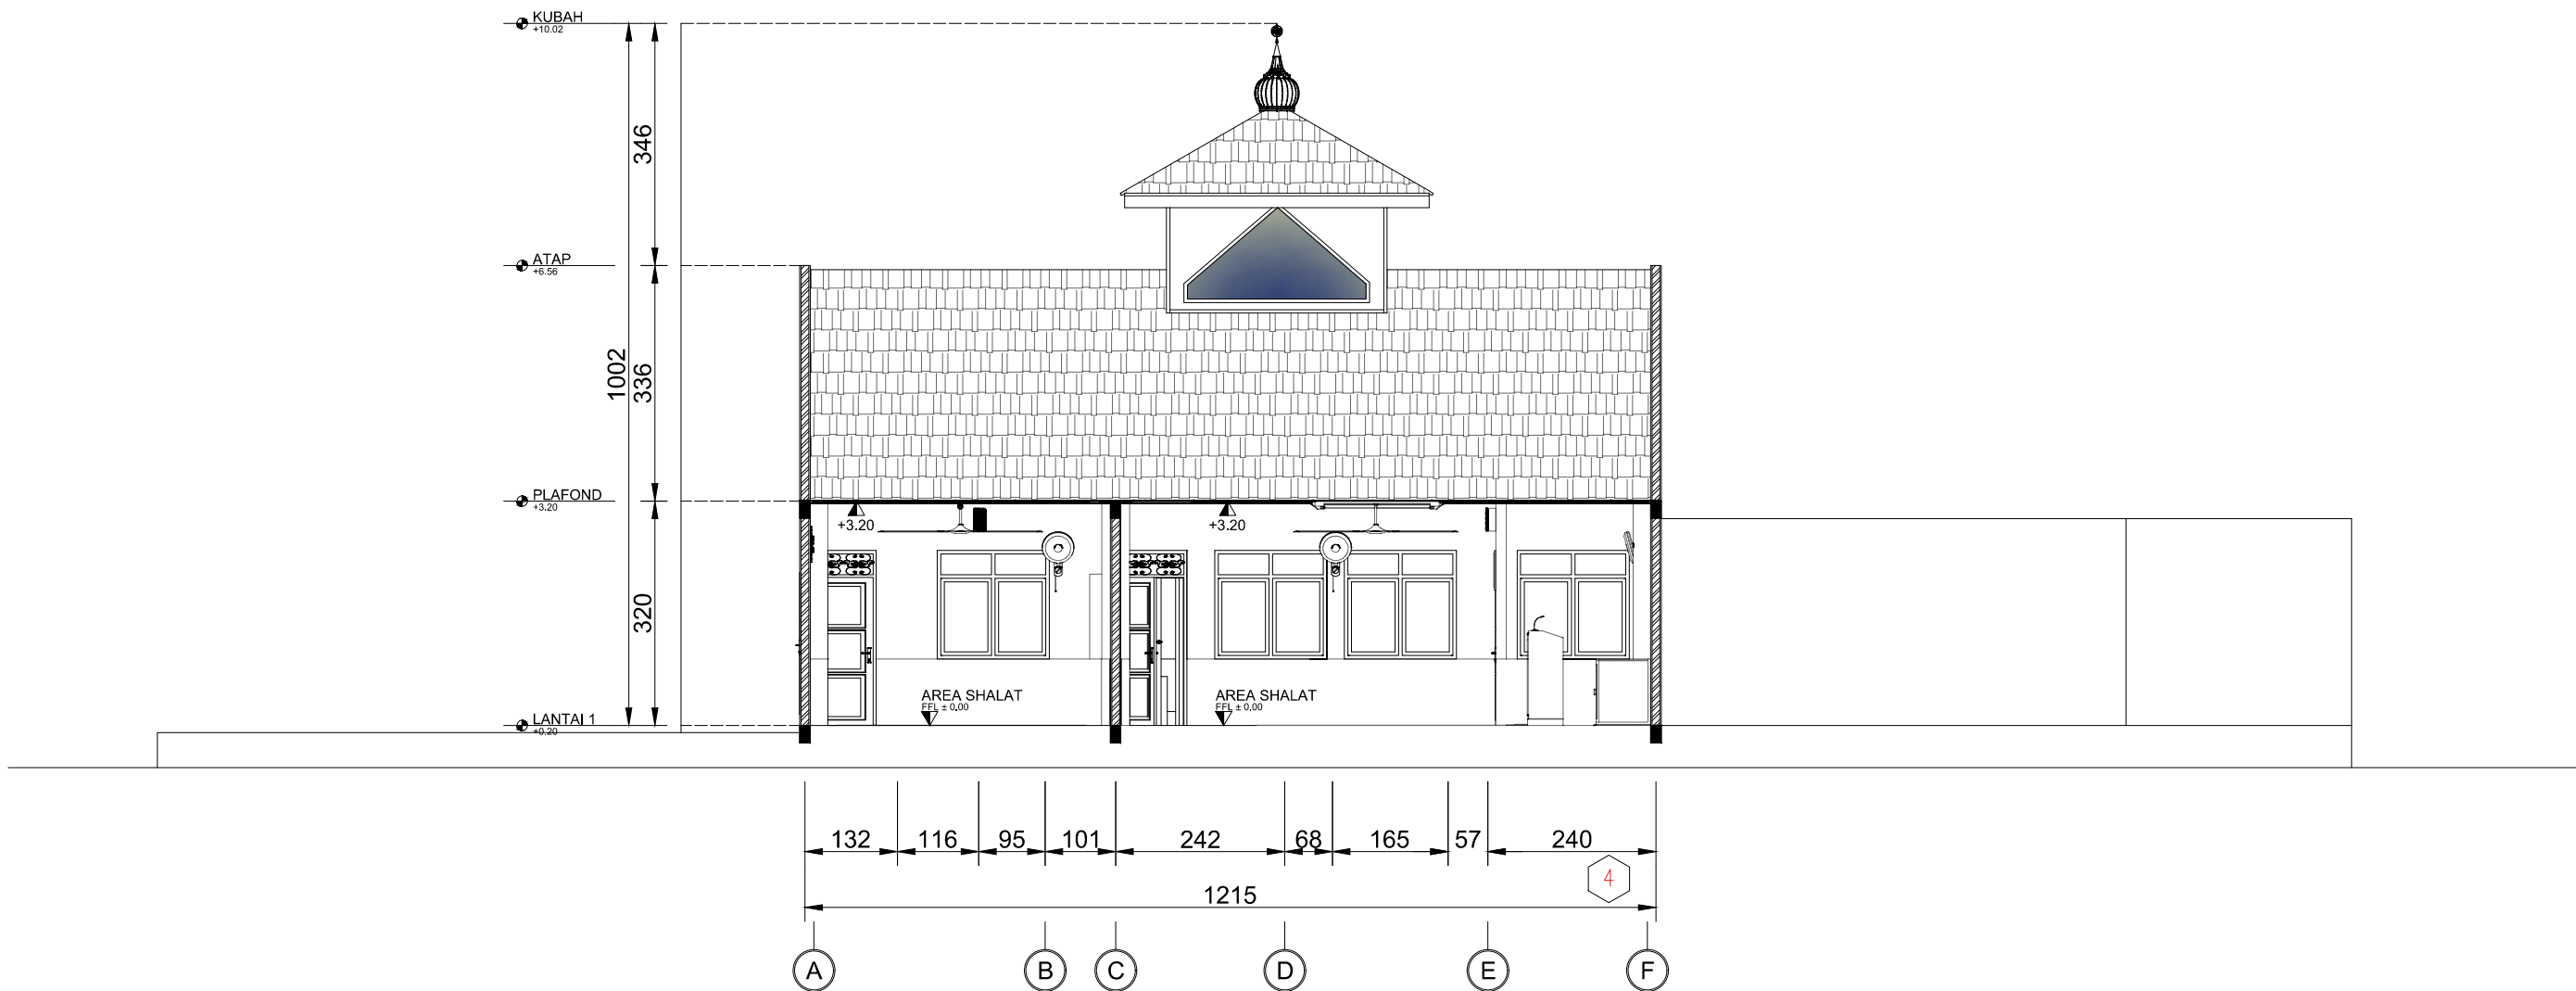

UNIVERSITAS WINAYAMUKTI
FAKULTAS TEKNIK PERENCANAAN DAN ARSITEKTUR
PROGRAM STUDI ARSITEKTUR
Jalan Pahlawan No.69 Bandung Telp. (022) 2502247 - 20451795
Website : <http://teknik.unwim.ac.id> | FB:FP FTPA | IG:FP FTPA

ALAMAT PROYEK :
JL. SUKARASA, CITEUREUP, KEC. CIMAHI
UTARA, KOTA CIMAHI, JAWA BARAT

NOMOR : 004/11
KODE POS : 40512
TANGGAL : 08/06/2024

PEMILIK :
YAYASAN NURUL AULIA

PEMBERI TUGAS :
YAYASAN NURUL AULIA

DOSEN :
SIGIT WISNUADJI, S.T., M.Sc.
RISMA VIANARA, S.T., M.T.
DIAN KUSBANDIAH, S.T., M.T.

NIDN :
429017502
403087806
430037604

MAHASISWA :
MUHAMMAD SAABIQ AL HAMDANI
MOCHAMAD RIO FIRMANSYAH

NIM :
4122322120004
4122322120005


JUDUL PROYEK :
MASJID JAMI' NURUL AULIA

TEMA :
RENOVASI & PERLUASAN



JUDUL GAMBAR :

POTONGAN

NOMOR LEMBAR	04
JUMLAH LEMBAR	17
SKALA	1:100

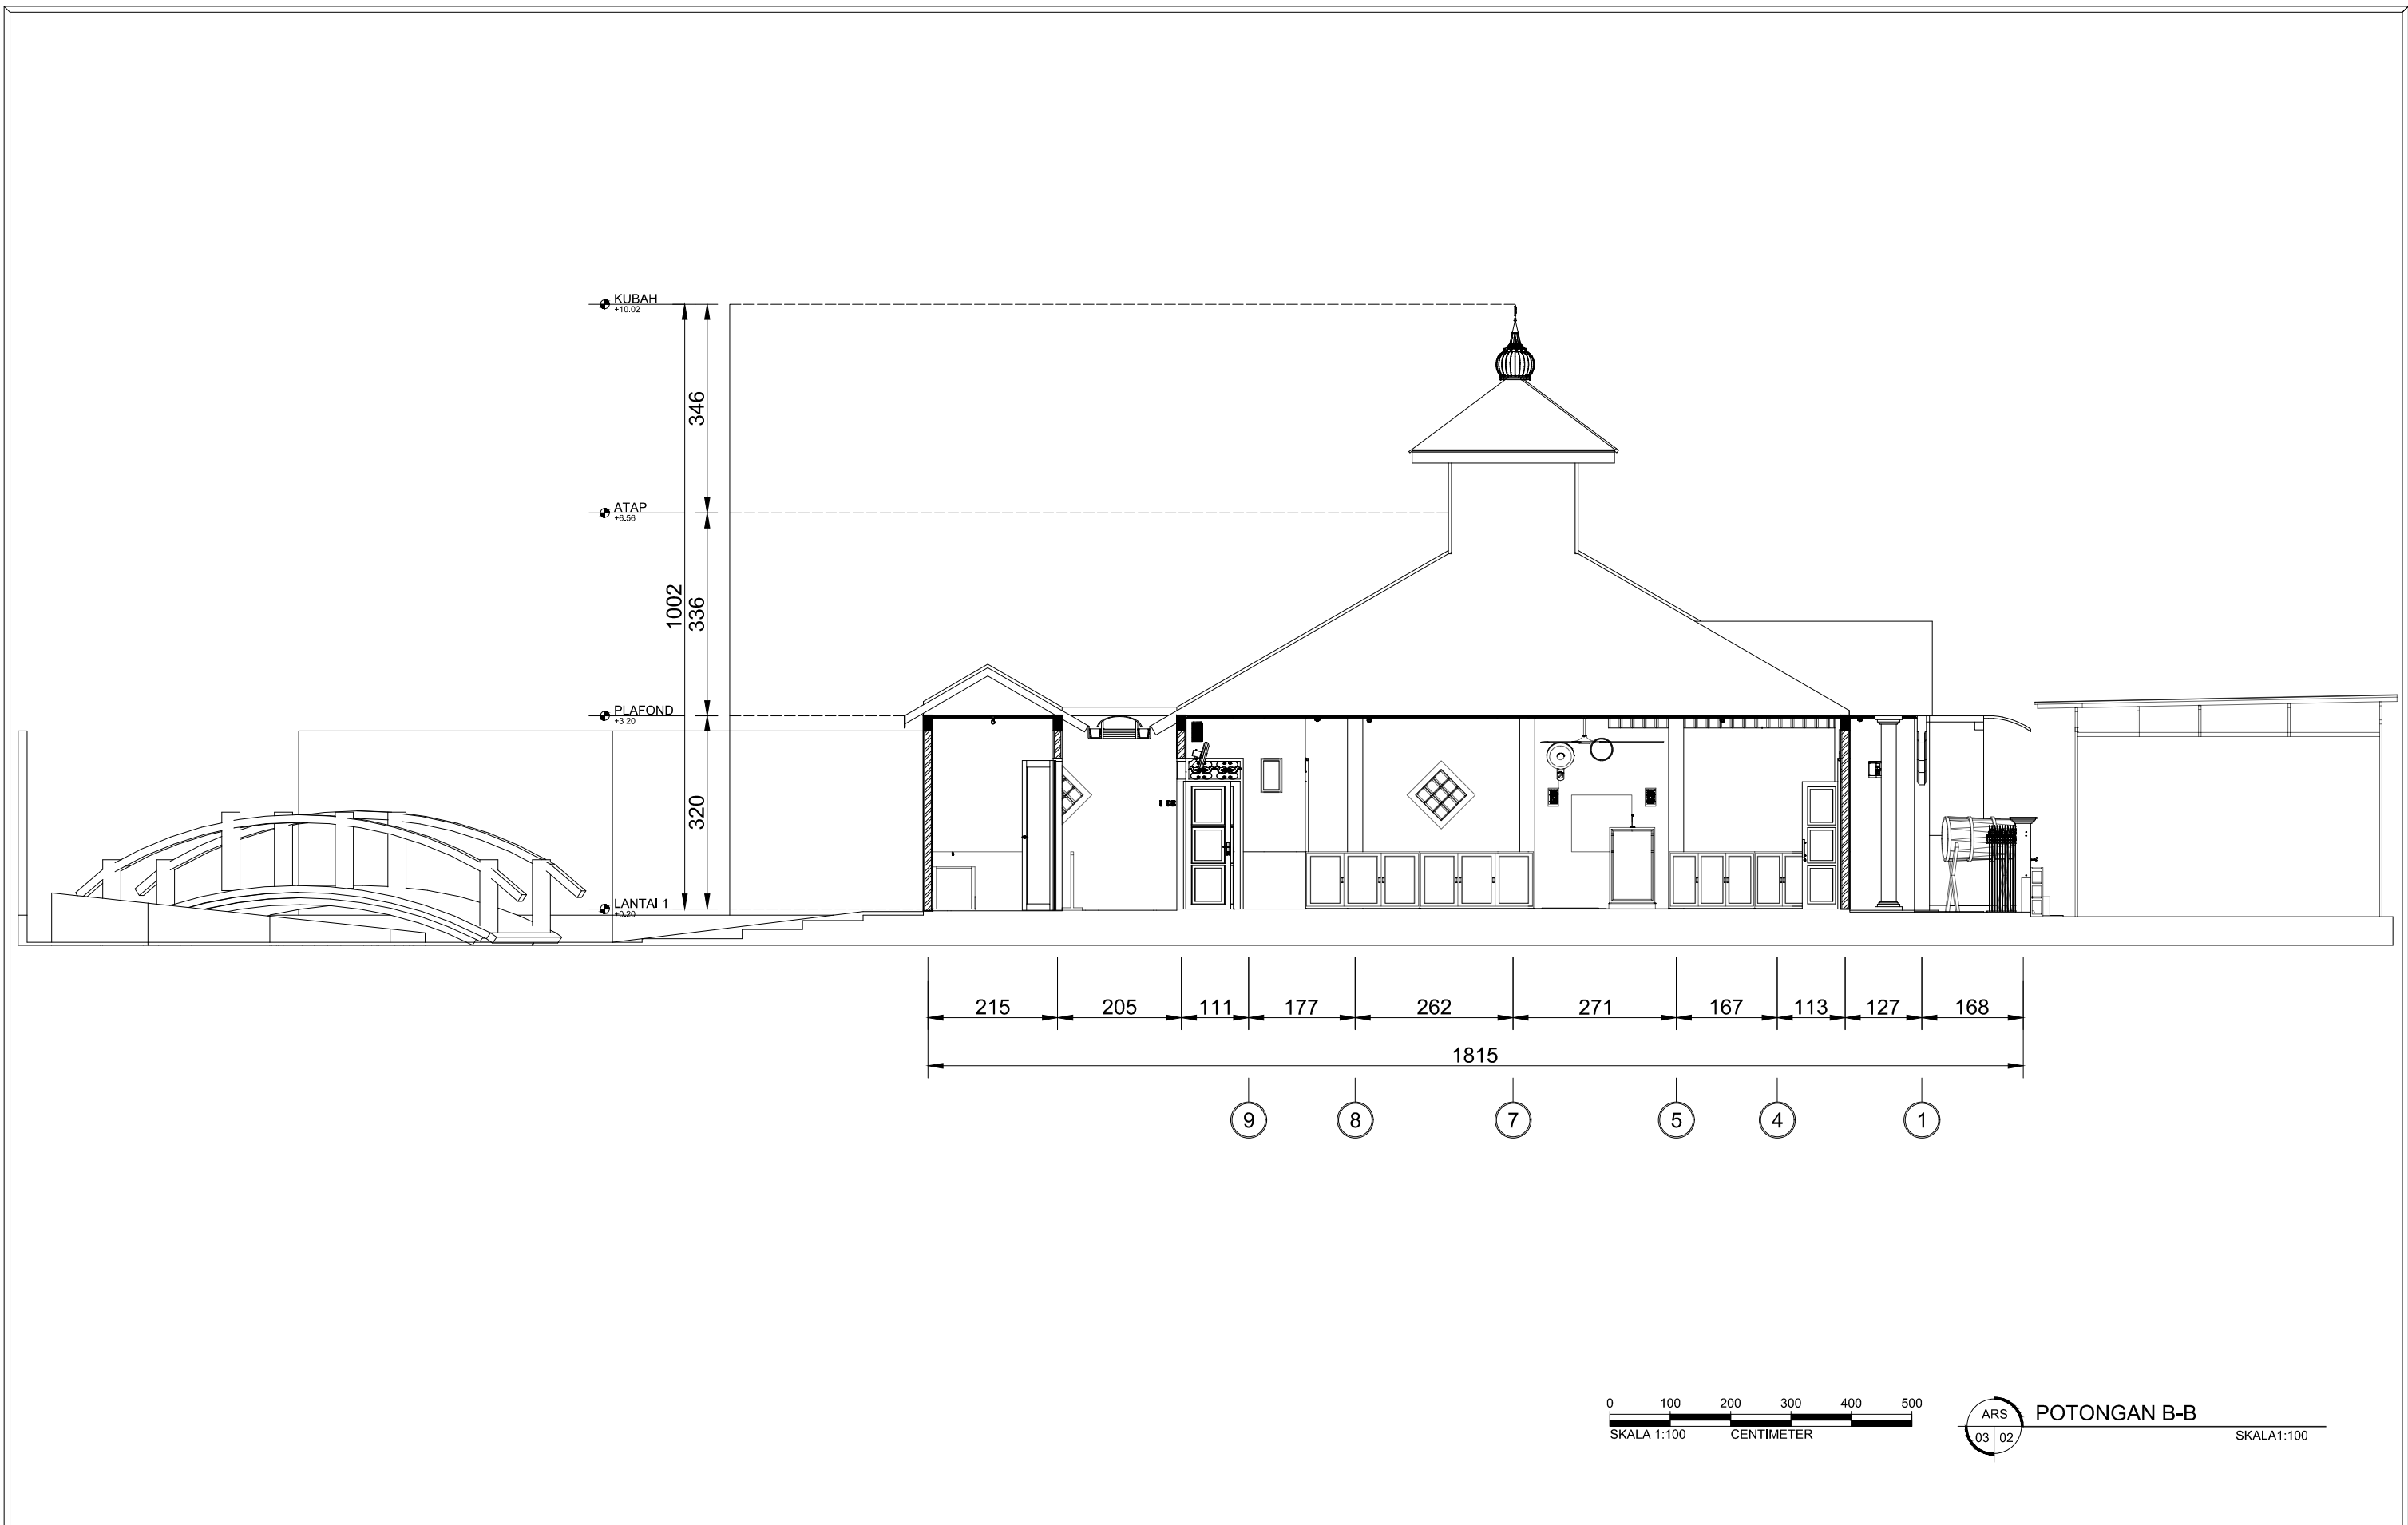

 UNIVERSITAS WINAYAMUKTI FAKULTAS TEKNIK PERENCANAAN DAN ARSITEKTUR PROGRAM STUDI ARSITEKTUR Jalan Pahlawan No.69 Bandung Telp. (022) 2502247 - 20451795 Website : http://teknik.unwim.ac.id FB:FP FTPA IG:FP FTPA	ALAMAT PROYEK : JL. SUKARASA, CITEUREUP, KEC. CIMAHI UTARA, KOTA CIMAHI, JAWA BARAT			PEMILIK : YAYASAN NURUL AULIA	DOSEN : SIGIT WISNUADJI, S.T., M.Sc. RISMA VIANARA, S.T., M.T. DIAN KUSBANDIAH, S.T., M.T.	MAHASISWA : MUHAMMAD SAABIQ AL HAMDANI MOCHAMAD RIO FIRMANSYAH	JUDUL PROYEK : MASJID JAMI' NURUL AULIA	JUDUL GAMBAR : POTONGAN	NOMOR LEMBAR	05
	NOMOR : 004/11	KODE POS : 40512	TANGGAL : 08/06/2024	PEMBERI TUGAS : YAYASAN NURUL AULIA	NIDN : 429017502 403087806 430037604	NIM : 4122322120004 4122322120005	TEMA : RENOVASI & PERLUASAN		JUMLAH LEMBAR	17
									SKALA	1:100

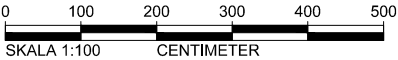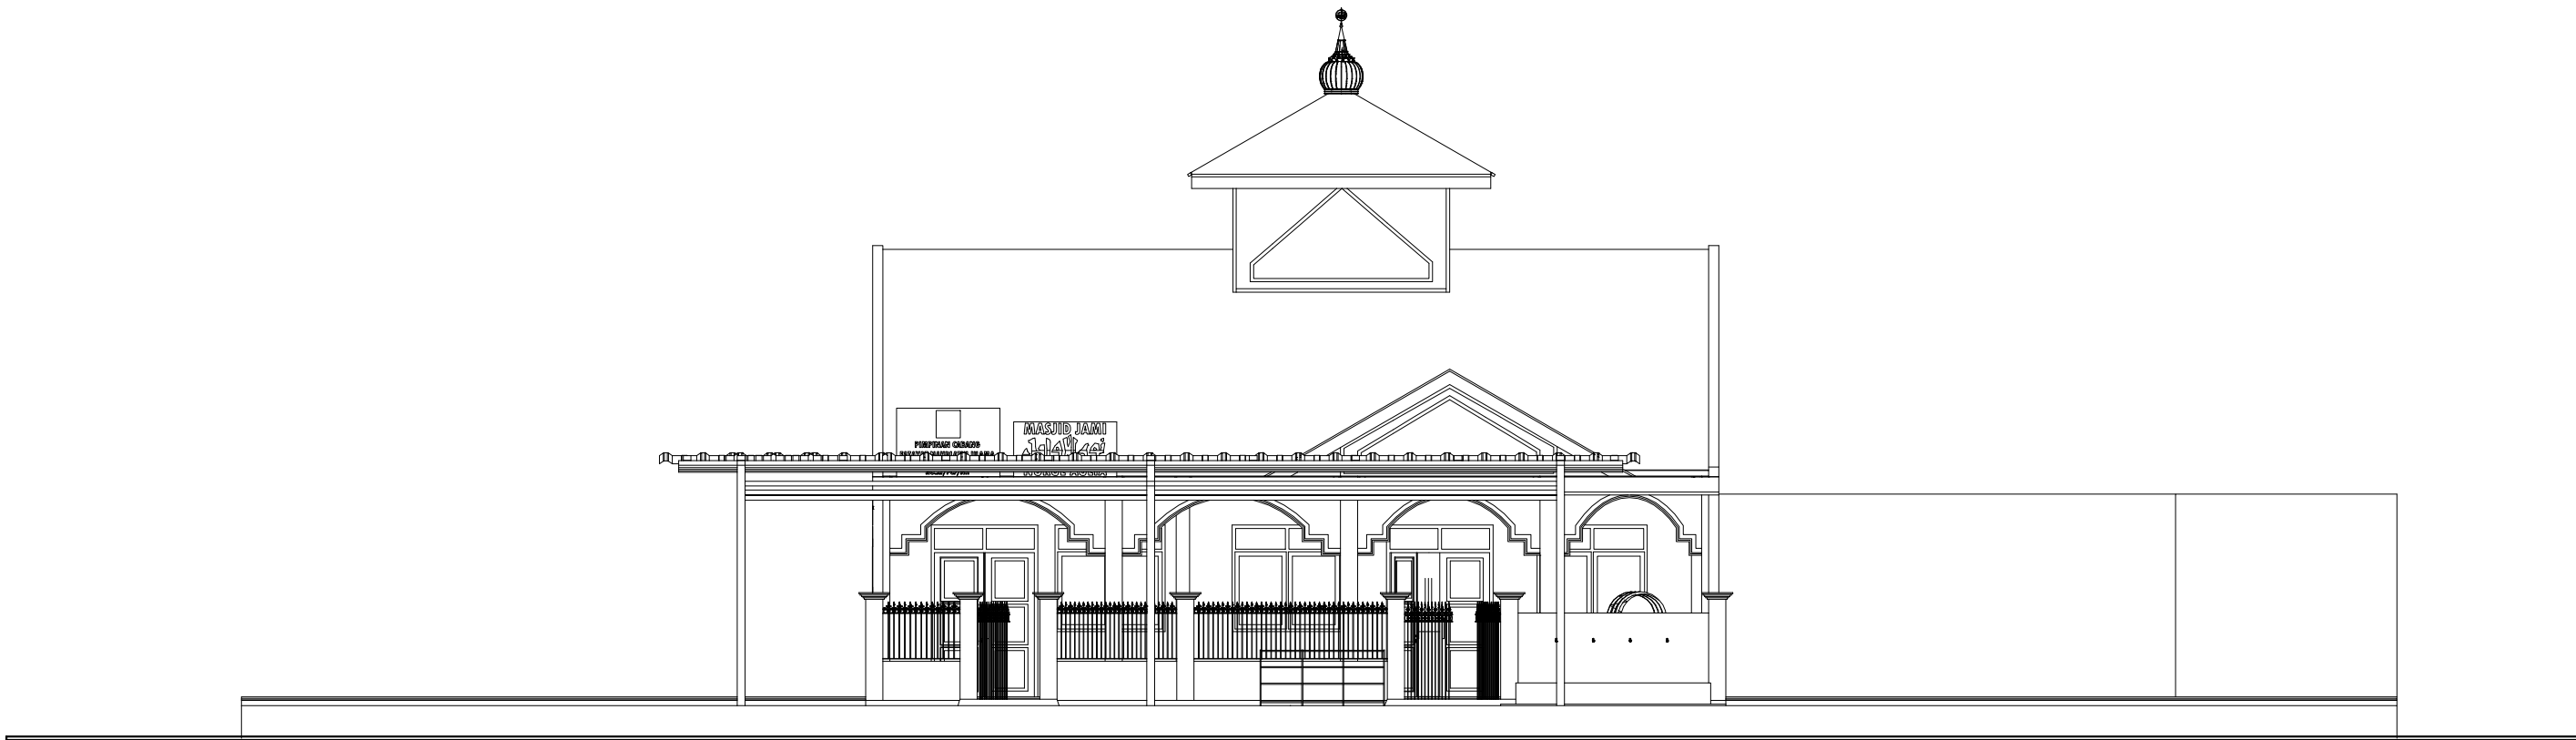

ARS
04 01
TAMPAK DEPAN
SKALA 1:100



UNIVERSITAS WINAYAMUKTI
FAKULTAS TEKNIK PERENCANAAN DAN ARSITEKTUR
PROGRAM STUDI ARSITEKTUR
Jalan Pahlawan No.69 Bandung Telp. (022) 2502247 - 20451795
Website : <http://teknik.unwim.ac.id> | FB:FP FTPA | IG:FP FTPA

ALAMAT PROYEK :
JL. SUKARASA, CITEUREUP, KEC. CIMAHI
UTARA, KOTA CIMAHI, JAWA BARAT

NOMOR : 004/11
KODE POS : 40512
TANGGAL : 08/06/2024

PEMILIK :
YAYASAN NURUL AULIA

PEMBERI TUGAS :
YAYASAN NURUL AULIA

DOSEN :
SIGIT WISNUADJI, S.T., M.Sc.
RISMA VIANARA, S.T., M.T.
DIAN KUSBANDIAH, S.T., M.T.

NIDN :
429017502
403087806
430037604

MAHASISWA :
MUHAMMAD SAABIQ AL HAMDANI
MOCHAMAD RIO FIRMANSYAH

NIM :
4122322120004
4122322120005

JUDUL PROYEK :
MASJID JAMI' NURUL AULIA

TEMA :
RENOVASI & PERLUASAN



JUDUL GAMBAR :

TAMPAK

NOMOR LEMBAR 06



JUMLAH LEMBAR 17

SKALA 1:100

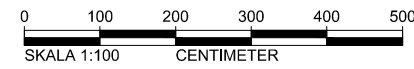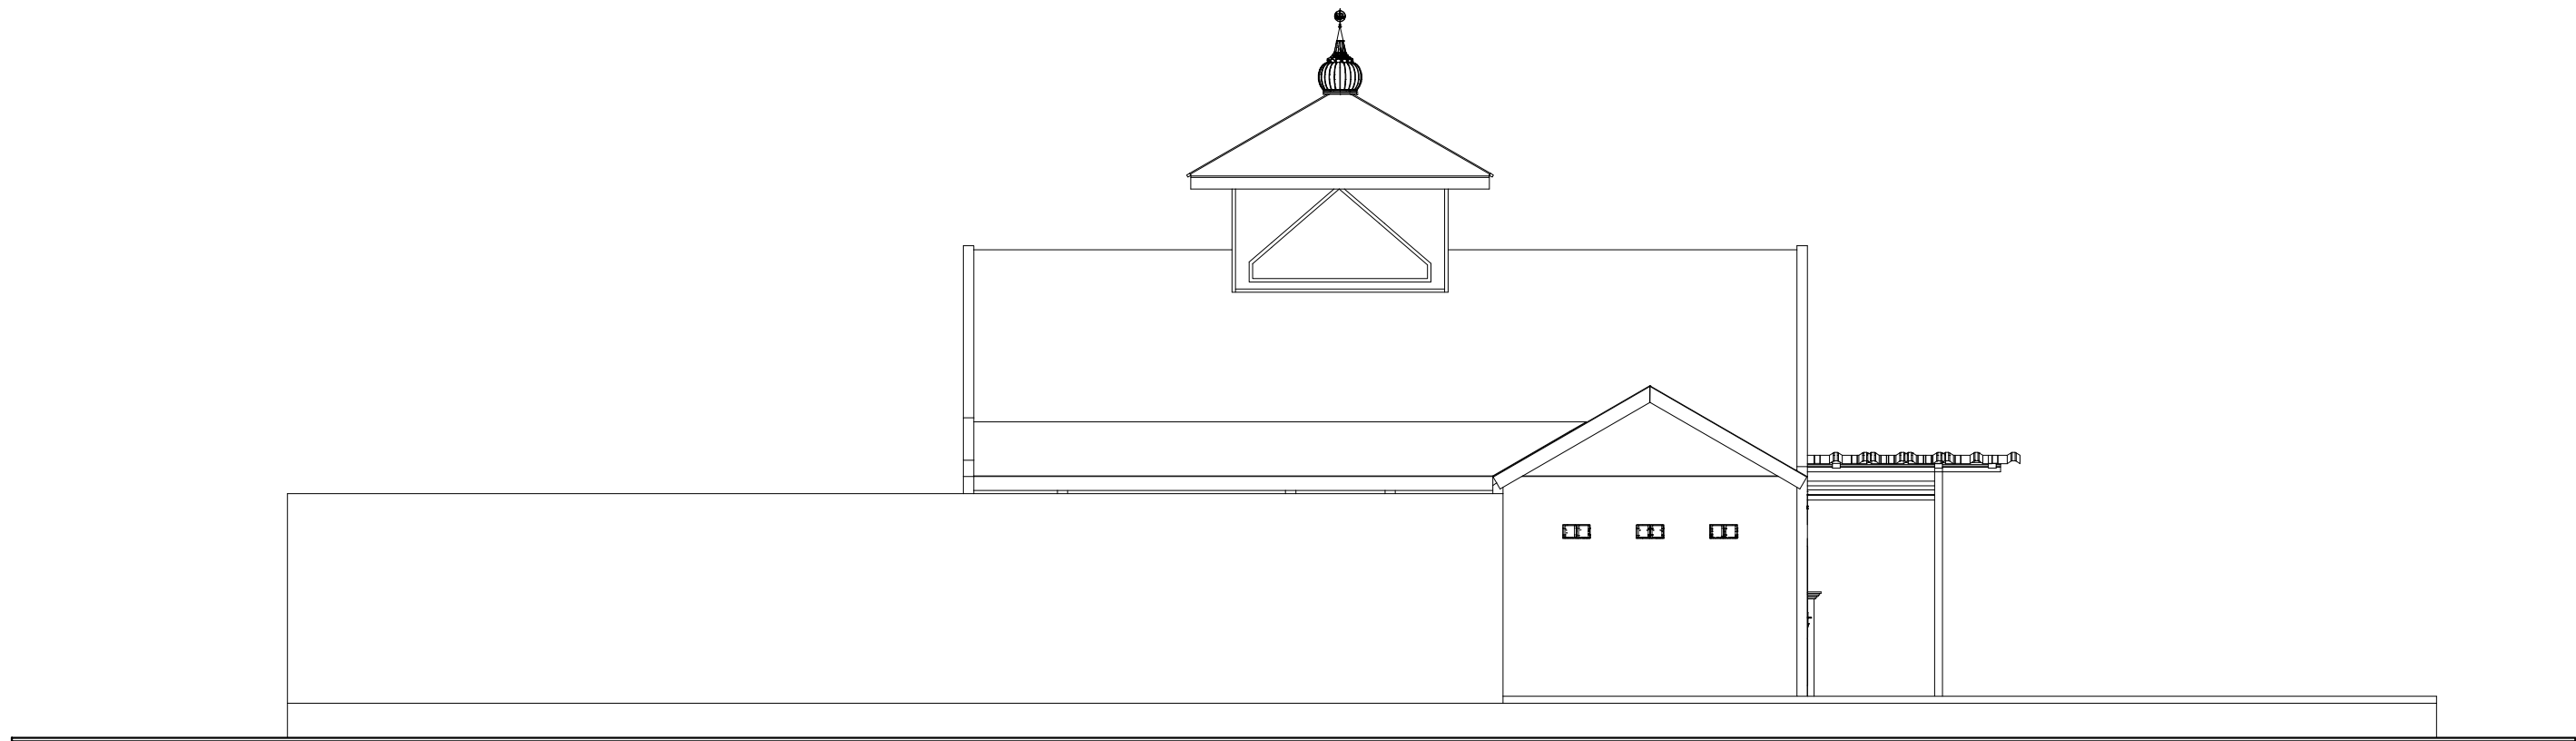



ARS
04 02
TAMPAK BELAKANG
SKALA 1:100

 UNIVERSITAS WINAYAMUKTI FAKULTAS TEKNIK PERENCANAAN DAN ARSITEKTUR PROGRAM STUDI ARSITEKTUR Jalan Pahlawan No.69 Bandung Telp. (022) 2502247 - 20451795 Website : http://teknik.unwim.ac.id FB:FP FTPA IG:FP FTPA	ALAMAT PROYEK : JL. SUKARASA, CITEUREUP, KEC. CIMAHI UTARA, KOTA CIMAHI, JAWA BARAT			PEMILIK : YAYASAN NURUL AULIA	DOSEN : SIGIT WISNUADJI, S.T., M.Sc. RISMA VIANARA, S.T., M.T. DIAN KUSBANDIAH, S.T., M.T.	MAHASISWA : MUHAMMAD SAABIQ AL HAMDANI MOCHAMAD RIO FIRMANSYAH	JUDUL PROYEK : MASJID JAMI' NURUL AULIA	JUDUL GAMBAR : TAMPAK	NOMOR LEMBAR 07
	NOMOR : 004/11	KODE POS : 40512	TANGGAL : 08/06/2024	PEMBERI TUGAS : YAYASAN NURUL AULIA	NIDN : 429017502 403087806 430037604	NIM : 4122322120004 4122322120005	TEMA : RENOVASI & PERLUASAN		JUMLAH LEMBAR 17
									SKALA 1:100

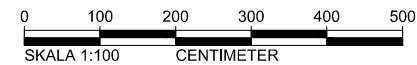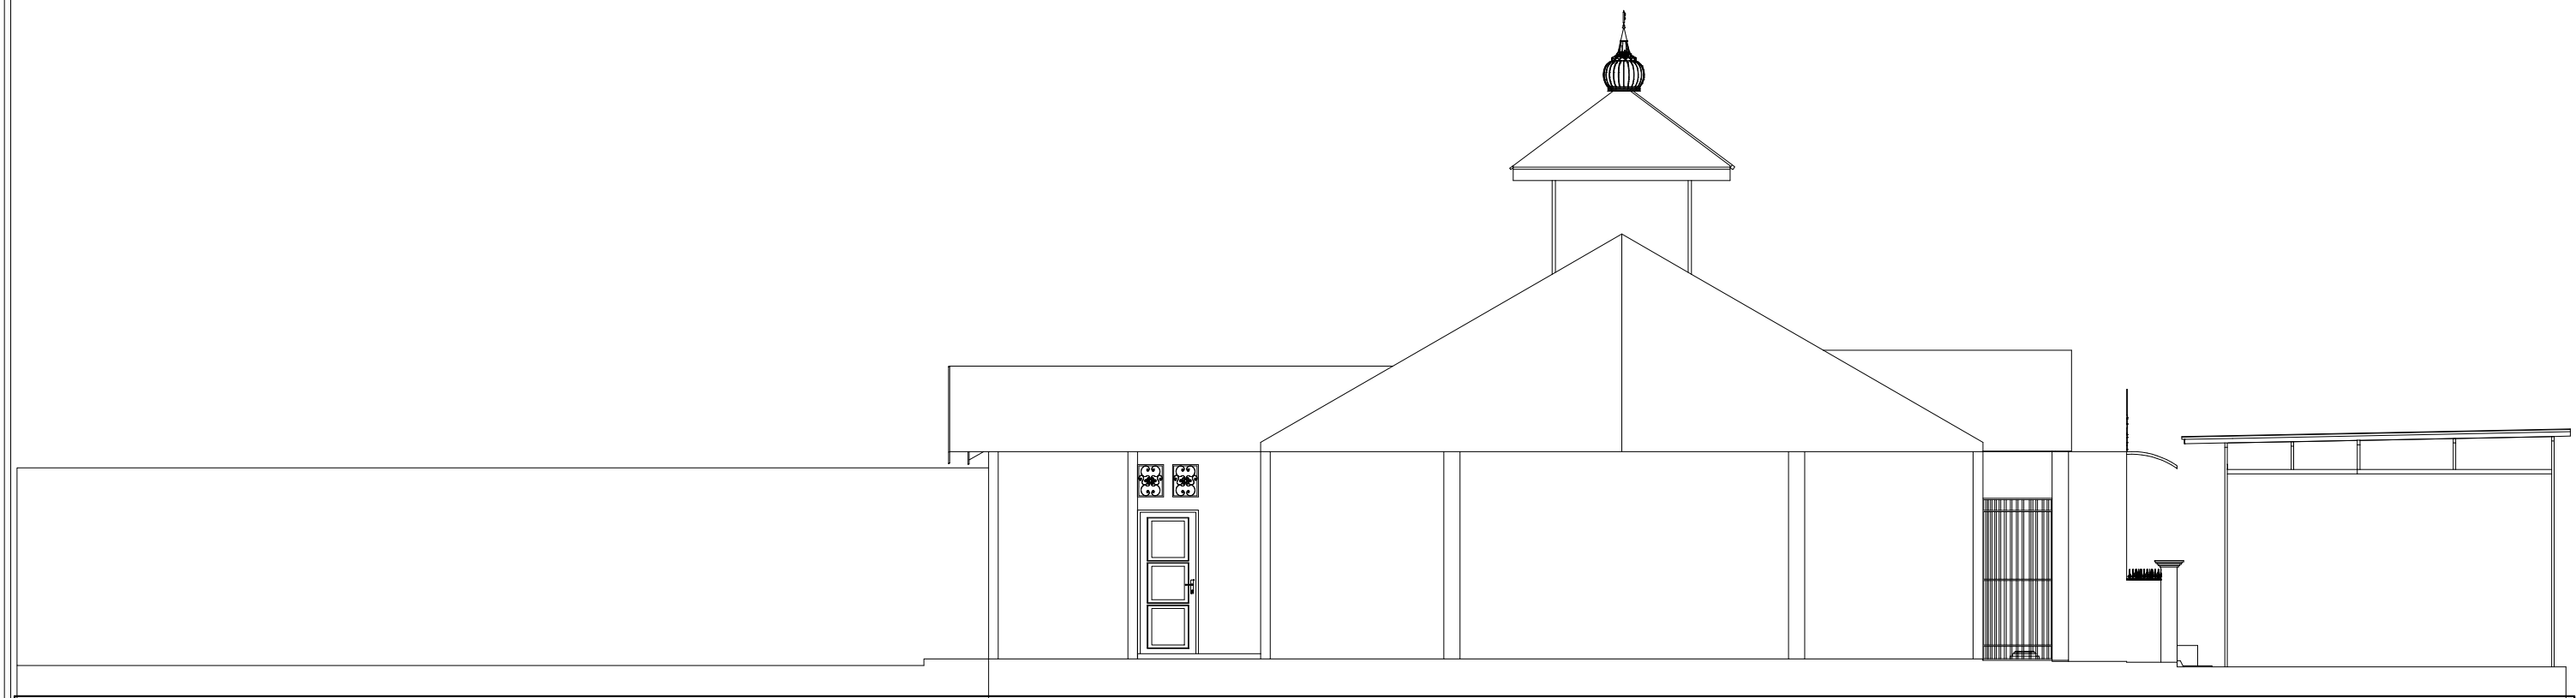


ARS
04 03
TAMPAK SAMPING KIRI
SKALA 1:100

 UNIVERSITAS WINAYAMUKTI FAKULTAS TEKNIK PERENCANAAN DAN ARSITEKTUR PROGRAM STUDI ARSITEKTUR Jalan Pahlawan No.69 Bandung Telp. (022) 2502247 - 20451795 Website : http://teknik.unwim.ac.id FB:FP FTPA IG:FP FTPA	ALAMAT PROYEK : JL. SUKARASA, CITEUREUP, KEC. CIMAHI UTARA, KOTA CIMAHI, JAWA BARAT			PEMILIK : YAYASAN NURUL AULIA	DOSEN : SIGIT WISNUADJI, S.T., M.Sc. RISMA VIANARA, S.T., M.T. DIAN KUSBANDIAH, S.T., M.T.	MAHASISWA : MUHAMMAD SAABIQ AL HAMDANI MOCHAMAD RIO FIRMANSYAH	JUDUL PROYEK : MASJID JAMI' NURUL AULIA	JUDUL GAMBAR : TAMPAK	NOMOR LEMBAR	08
	NOMOR : 004/11	KODE POS : 40512	TANGGAL : 08/06/2024	PEMBERI TUGAS : YAYASAN NURUL AULIA	NIDN : 429017502 403087806 430037604	NIM : 4122322120004 4122322120005	TEMA : RENOVASI & PERLUASAN		JUMLAH LEMBAR	17
									SKALA	1:100

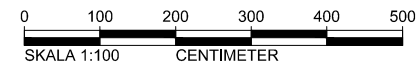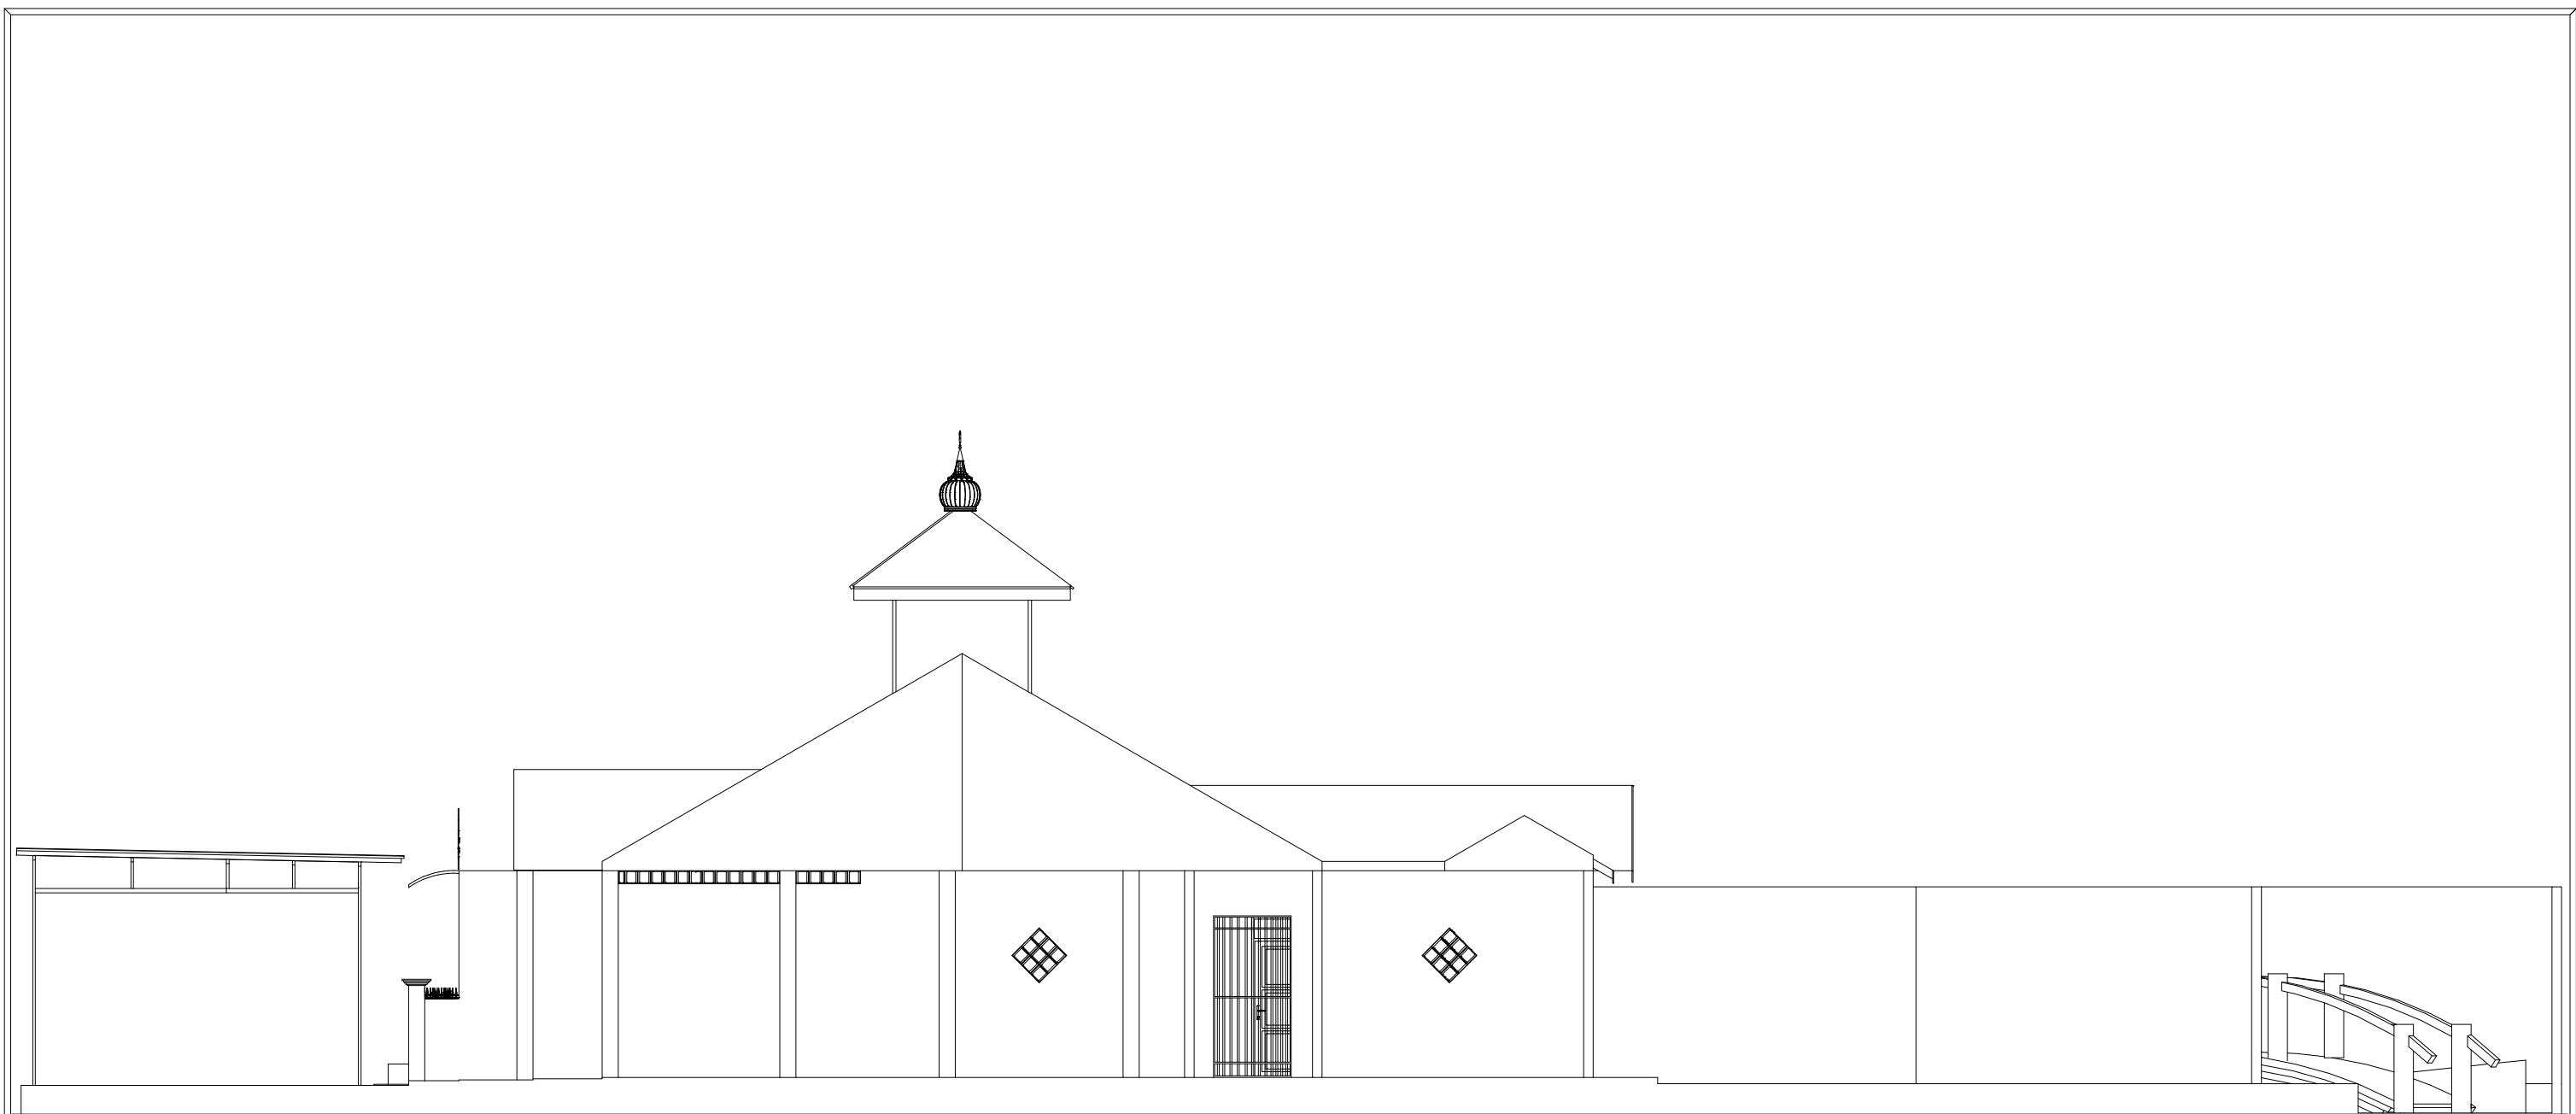


ARS
04 04
TAMPAK SAMPING KANAN
SKALA 1:100

 UNIVERSITAS WINAYAMUKTI FAKULTAS TEKNIK PERENCANAAN DAN ARSITEKTUR PROGRAM STUDI ARSITEKTUR Jalan Pahlawan No.69 Bandung Telp. (022) 2502247 - 20451795 Website : http://teknik.unwim.ac.id FB:FP FTPA IG:FP FTPA	ALAMAT PROYEK : JL. SUKARASA, CITEUREUP, KEC. CIMAHI UTARA, KOTA CIMAHI, JAWA BARAT			PEMILIK : YAYASAN NURUL AULIA	DOSEN : SIGIT WISNUADJI, S.T., M.Sc. RISMA VIANARA, S.T., M.T. DIAN KUSBANDIAH, S.T., M.T.	MAHASISWA : MUHAMMAD SAABIQ AL HAMDANI MOCHAMAD RIO FIRMANSYAH	JUDUL PROYEK : MASJID JAMI' NURUL AULIA	JUDUL GAMBAR : TAMPAK	NOMOR LEMBAR	09
	NOMOR : 004/11	KODE POS : 40512	TANGGAL : 08/06/2024	PEMBERI TUGAS : YAYASAN NURUL AULIA	NIDN : 429017502 403087806 430037604	NIM : 4122322120004 4122322120005	TEMA : RENOVASI & PERLUASAN		JUMLAH LEMBAR	17
									SKALA	1:100

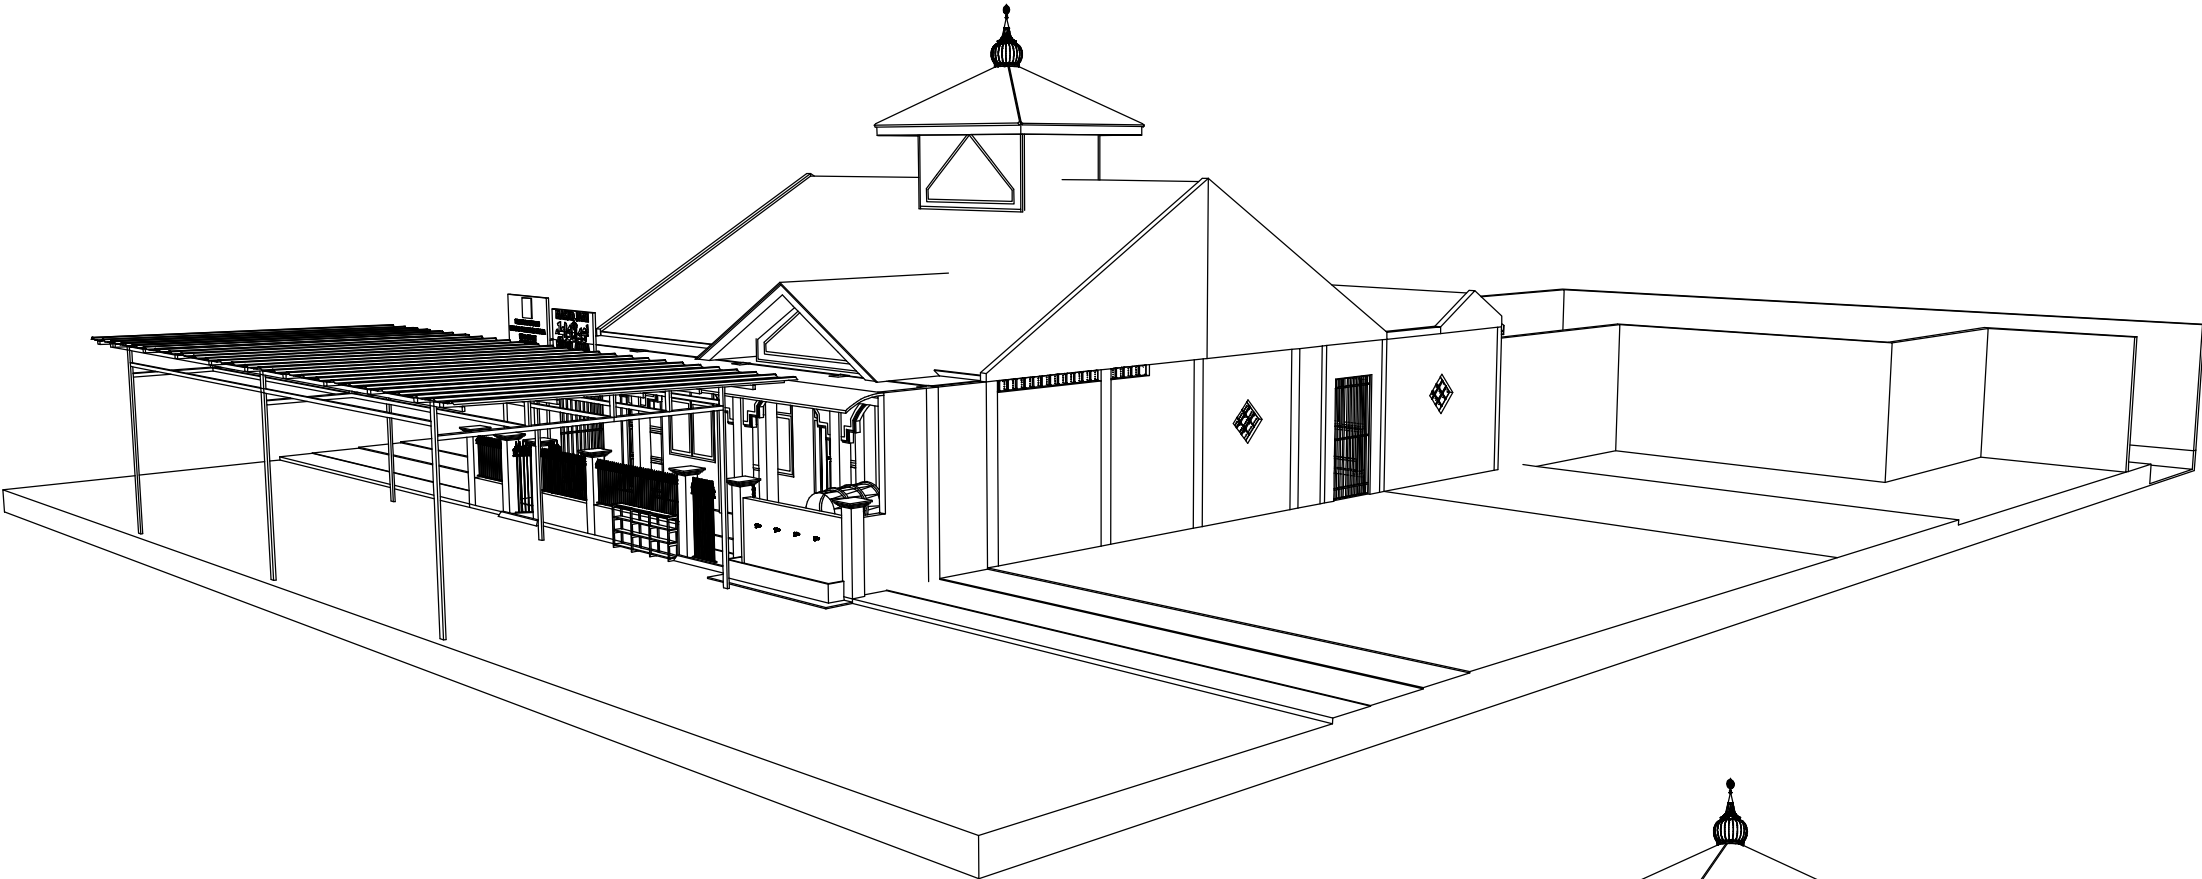

PERSPEKTIF

SKALA1:NTS

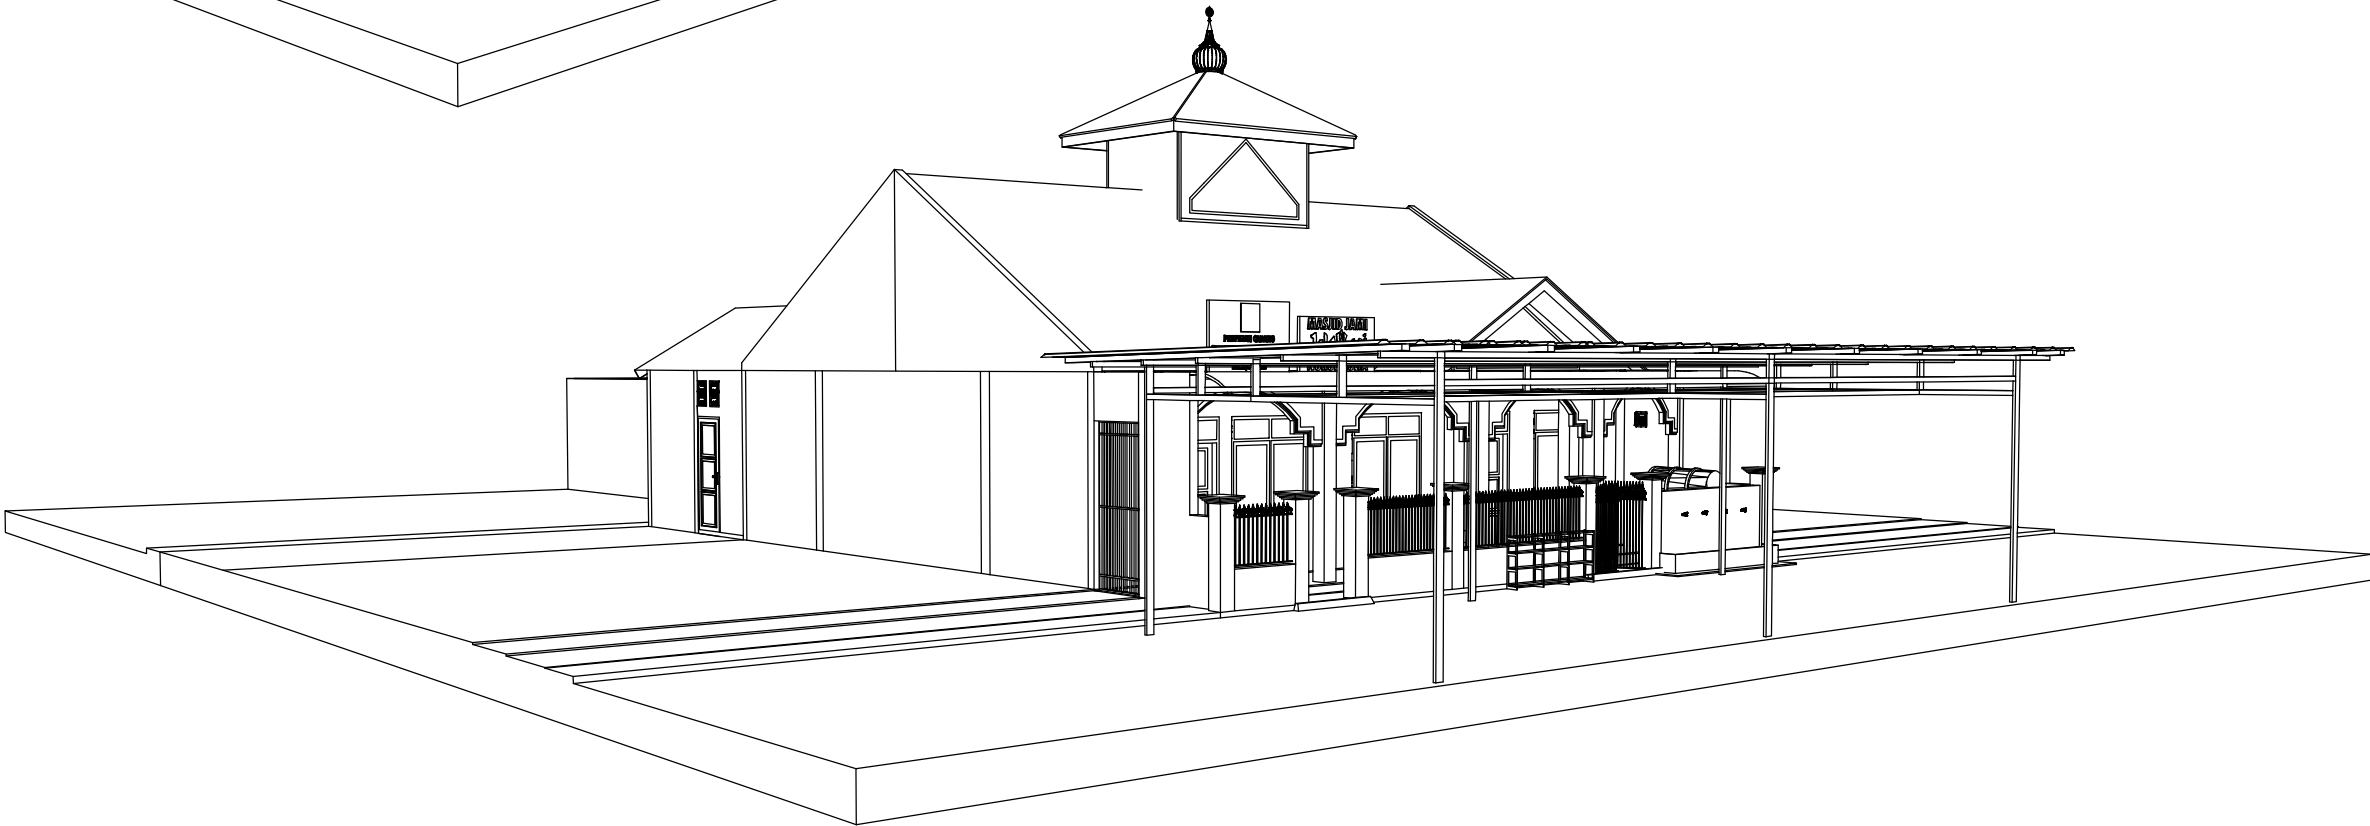

PERSPEKTIF

SKALA1:NTS



UNIVERSITAS WINAYAMUKTI

FAKULTAS TEKNIK PERENCANAAN DAN ARSITEKTUR
PROGRAM STUDI ARSITEKTUR
Jalan Pahlawan No.69 Bandung Telp. (022) 2502247 - 20451795
Website : <http://teknik.unwim.ac.id> | FB:FP FTPA | IG:FP FTPA

ALAMAT PROYEK :
JL. SUKARASA, CITEUREUP, KEC. CIMAHI
UTARA, KOTA CIMAHI, JAWA BARAT

NOMOR : 004/11
KODE POS : 40512
TANGGAL : 08/06/2024

PEMILIK :
YAYASAN NURUL AULIA

PEMBERI TUGAS :
YAYASAN NURUL AULIA

DOSEN :
SIGIT WISNUADJI, S.T., M.Sc.
RISMA VIANARA, S.T., M.T.
DIAN KUSBANDIAH, S.T., M.T.

NIDN :
429017502
403087806
430037604

MAHASISWA :
MUHAMMAD SAABIQ AL HAMDANI
MOCHAMAD RIO FIRMANSYAH

NIM :
4122322120004
4122322120005

JUDUL PROYEK :
MASJID JAMI' NURUL AULIA

TEMA :
RENOVASI & PERLUASAN

JUDUL GAMBAR :

PERSPEKTIF

NOMOR LEMBAR 10

JUMLAH LEMBAR 17

SKALA 1:NTS



ARS 06 01 3D VIEW EXTERIOR SKALA1:NTS

	UNIVERSITAS WINAYAMUKTI FAKULTAS TEKNIK PERENCANAAN DAN ARSITEKTUR PROGRAM STUDI ARSITEKTUR Jalan Pahlawan No.69 Bandung Telp. (022) 2502247 - 20451795 Website : http://teknik.unwim.ac.id FB:FP FTPA IG:FP FTPA	ALAMAT PROYEK : JL. SUKARASA, CITEUREUP, KEC. CIMAHI UTARA, KOTA CIMAHI, JAWA BARAT			PEMILIK : YAYASAN NURUL AULIA	DOSEN : SIGIT WISNUADJI, S.T., M.Sc. RISMA VIANARA, S.T., M.T. DIAN KUSBANDIAH, S.T., M.T.	MAHASISWA : MUHAMMAD SAABIQ AL HAMDANI MOCHAMAD RIO FIRMANSYAH	JUDUL PROYEK : MASJID JAMI' NURUL AULIA	JUDUL GAMBAR : 3D VIEW RENDERING EXISTING	NOMOR LEMBAR	11
		NOMOR : 004/11	KODE POS : 40512	TANGGAL : 08/06/2024	PEMBERI TUGAS : YAYASAN NURUL AULIA	NIDN : 429017502 403087806 430037604	NIM : 4122322120004 4122322120005	TEMA : RENOVASI & PERLUASAN		JUMLAH LEMBAR	17
										SKALA	1:NTS



3D VIEW EXTERIOR

SKALA1:NTS



UNIVERSITAS WINAYAMUKTI
FAKULTAS TEKNIK PERENCANAAN DAN ARSITEKTUR
PROGRAM STUDI ARSITEKTUR
Jalan Pahlawan No.69 Bandung Telp. (022) 2502247 - 20451795
Website : <http://teknik.unwim.ac.id> | FB:FP FTPA | IG:FP FTPA

ALAMAT PROYEK :
JL. SUKARASA, CITEUREUP, KEC. CIMAHI
UTARA, KOTA CIMAHI, JAWA BARAT

NOMOR : 004/11
KODE POS : 40512
TANGGAL : 08/06/2024

PEMILIK :
YAYASAN NURUL AULIA

PEMBERI TUGAS :
YAYASAN NURUL AULIA

DOSEN :
SIGIT WISNUADJI, S.T., M.Sc.
RISMA VIANARA, S.T., M.T.
DIAN KUSBANDIAH, S.T., M.T.

NIDN :
429017502
403087806
430037604

MAHASISWA :
MUHAMMAD SAABIQ AL HAMDANI
MOCHAMAD RIO FIRMANSYAH

NIM :
4122322120004
4122322120005

JUDUL PROYEK :
MASJID JAMI' NURUL AULIA

TEMA :
RENOVASI & PERLUASAN

JUDUL GAMBAR :

3D VIEW RENDERING EXISTING

NOMOR LEMBAR 12

JUMLAH LEMBAR 17

SKALA 1:NTS



ARS
06 | 03

3D VIEW INTERIOR

SKALA1:NTS



UNIVERSITAS WINAYAMUKTI
FAKULTAS TEKNIK PERENCANAAN DAN ARSITEKTUR
PROGRAM STUDI ARSITEKTUR
Jalan Pahlawan No.69 Bandung Telp. (022) 2502247 - 20451795
Website : <http://teknik.unwim.ac.id> | FB:FP FTPA | IG:FP FTPA

ALAMAT PROYEK :
JL. SUKARASA, CITEUREUP, KEC. CIMAHI
UTARA, KOTA CIMAHI, JAWA BARAT

NOMOR : 004/11
KODE POS : 40512
TANGGAL : 08/06/2024

PEMILIK :
YAYASAN NURUL AULIA

PEMBERI TUGAS :
YAYASAN NURUL AULIA

DOSEN :
SIGIT WISNUADJI, S.T., M.Sc.
RISMA VIANARA, S.T., M.T.
DIAN KUSBANDIAH, S.T., M.T.

NIDN :
429017502
403087806
430037604

MAHASISWA :
MUHAMMAD SAABIQ AL HAMDANI
MOCHAMAD RIO FIRMANSYAH

NIM :
4122322120004
4122322120005

JUDUL PROYEK :
MASJID JAMI' NURUL AULIA

TEMA :
RENOVASI & PERLUASAN

JUDUL GAMBAR :
3D VIEW RENDERING EXISTING

NOMOR LEMBAR	13
JUMLAH LEMBAR	17
SKALA	1:NTS



ARS 06 04 3D VIEW INTERIOR SKALA1:NTS

 UNIVERSITAS WINAYAMUKTI FAKULTAS TEKNIK PERENCANAAN DAN ARSITEKTUR PROGRAM STUDI ARSITEKTUR Jalan Pahlawan No.69 Bandung Telp. (022) 2502247 - 20451795 Website : http://teknik.unwim.ac.id FB:FP FTPA IG:FP FTPA	ALAMAT PROYEK : JL. SUKARASA, CITEUREUP, KEC. CIMAHI UTARA, KOTA CIMAHI, JAWA BARAT			PEMILIK : YAYASAN NURUL AULIA	DOSEN : SIGIT WISNUADJI, S.T., M.Sc. RISMA VIANARA, S.T., M.T. DIAN KUSBANDIAH, S.T., M.T.	MAHASISWA : MUHAMMAD SAABIQ AL HAMDANI MOCHAMAD RIO FIRMANSYAH	JUDUL PROYEK : MASJID JAMI' NURUL AULIA	JUDUL GAMBAR :	NOMOR LEMBAR	14
	NOMOR : 004/11	KODE POS : 40512	TANGGAL : 08/06/2024	PEMBERI TUGAS : YAYASAN NURUL AULIA	NIDN : 429017502 403087806 430037604	NIM : 4122322120004 4122322120005	TEMA : RENOVASI & PERLUASAN	3D VIEW RENDERING EXISTING	JUMLAH LEMBAR	17
										SKALA



ARS 06 05 3D VIEW INTERIOR SKALA1:NTS



UNIVERSITAS WINAYAMUKTI
FAKULTAS TEKNIK PERENCANAAN DAN ARSITEKTUR
PROGRAM STUDI ARSITEKTUR
Jalan Pahlawan No.69 Bandung Telp. (022) 2502247 - 20451795
Website : <http://teknik.unwim.ac.id> | FB:FP FTPA | IG:FP FTPA

ALAMAT PROYEK :
JL. SUKARASA, CITEUREUP, KEC. CIMAHI
UTARA, KOTA CIMAHI, JAWA BARAT

NOMOR : 004/11
KODE POS : 40512
TANGGAL : 08/06/2024

PEMILIK :
YAYASAN NURUL AULIA

PEMBERI TUGAS :
YAYASAN NURUL AULIA

DOSEN :
SIGIT WISNUADJI, S.T., M.Sc.
RISMA VIANARA, S.T., M.T.
DIAN KUSBANDIAH, S.T., M.T.

NIDN :
429017502
403087806
430037604

MAHASISWA :
MUHAMMAD SAABIQ AL HAMDANI
MOCHAMAD RIO FIRMANSYAH

NIM :
4122322120004
4122322120005

JUDUL PROYEK :
MASJID JAMI' NURUL AULIA

TEMA :
RENOVASI & PERLUASAN

JUDUL GAMBAR :
3D VIEW RENDERING EXISTING

NOMOR LEMBAR	15
JUMLAH LEMBAR	17
SKALA	1:NTS



3D VIEW INTERIOR

SKALA1:NTS



UNIVERSITAS WINAYAMUKTI
FAKULTAS TEKNIK PERENCANAAN DAN ARSITEKTUR
PROGRAM STUDI ARSITEKTUR
Jalan Pahlawan No.69 Bandung Telp. (022) 2502247 - 20451795
Website : <http://teknik.unwim.ac.id> | FB:FP FTPA | IG:FP FTPA

ALAMAT PROYEK :
JL. SUKARASA, CITEUREUP, KEC. CIMAHI
UTARA, KOTA CIMAHI, JAWA BARAT

NOMOR : 004/11
KODE POS : 40512
TANGGAL : 08/06/2024

PEMILIK :
YAYASAN NURUL AULIA

PEMBERI TUGAS :
YAYASAN NURUL AULIA

DOSEN :
SIGIT WISNUADJI, S.T., M.Sc.
RISMA VIANARA, S.T., M.T.
DIAN KUSBANDIAH, S.T., M.T.

NIDN :
429017502
403087806
430037604

MAHASISWA :
MUHAMMAD SAABIQ AL HAMDANI
MOCHAMAD RIO FIRMANSYAH

NIM :
4122322120004
4122322120005

JUDUL PROYEK :
MASJID JAMI' NURUL AULIA

TEMA :
RENOVASI & PERLUASAN

JUDUL GAMBAR :

3D VIEW RENDERING EXISTING

NOMOR LEMBAR 16

JUMLAH LEMBAR 17

SKALA 1:NTS

